


E - 1 2

[illegible]


圖名	電氣工事一BF平面図・幹線系統図
縮尺	1/200

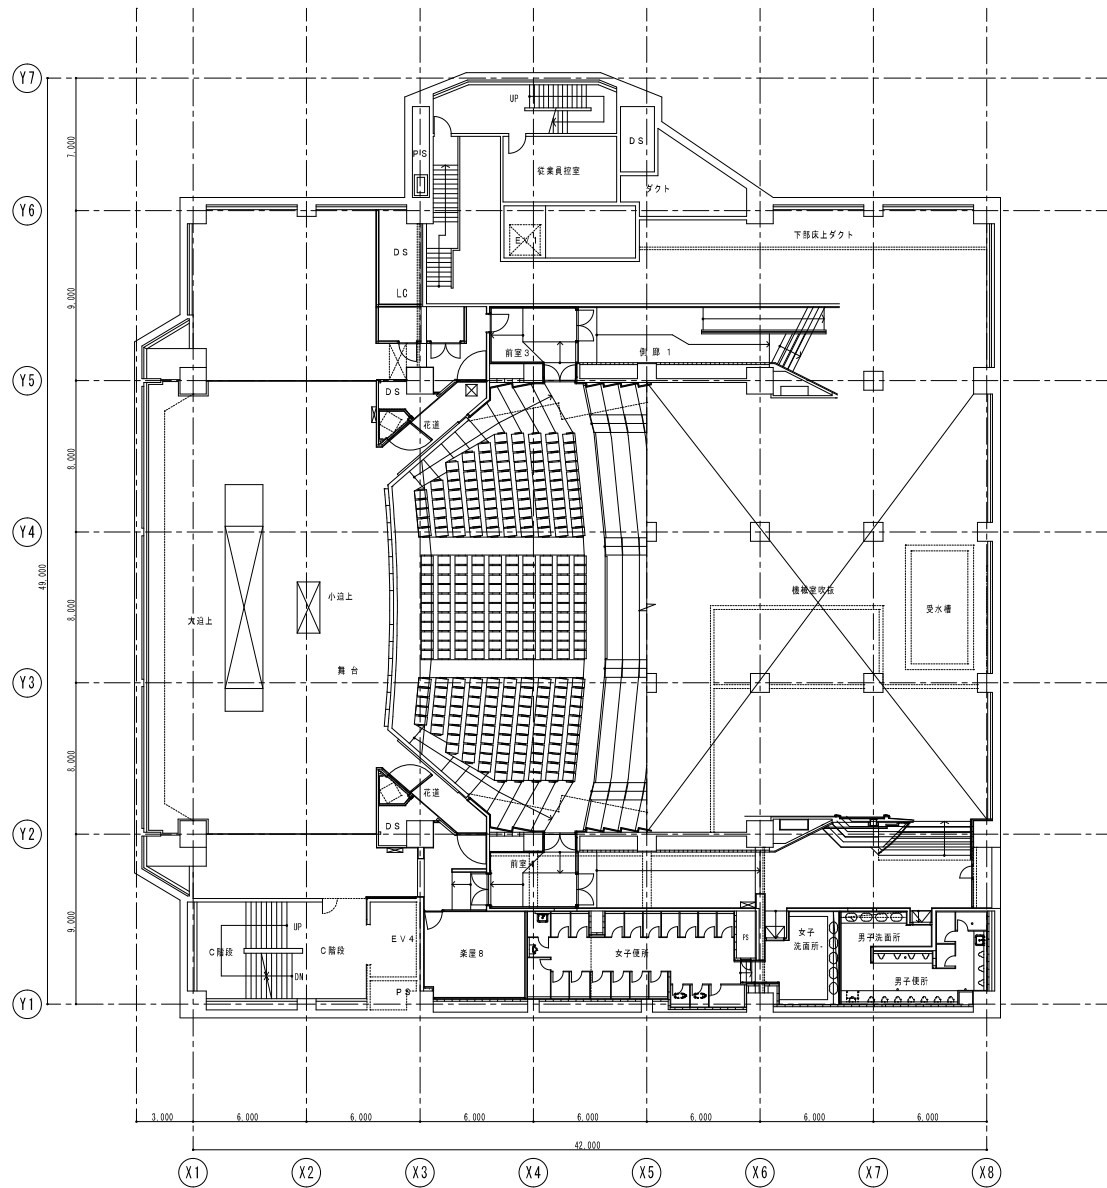

中地階 平面図 S=1/200

竣 工 図

工事 名称						図 名 電気工事-MBF平面図(現況) 縮 尺 1/200	図 番 E-13
----------	--	--	--	--	--	--	-------------

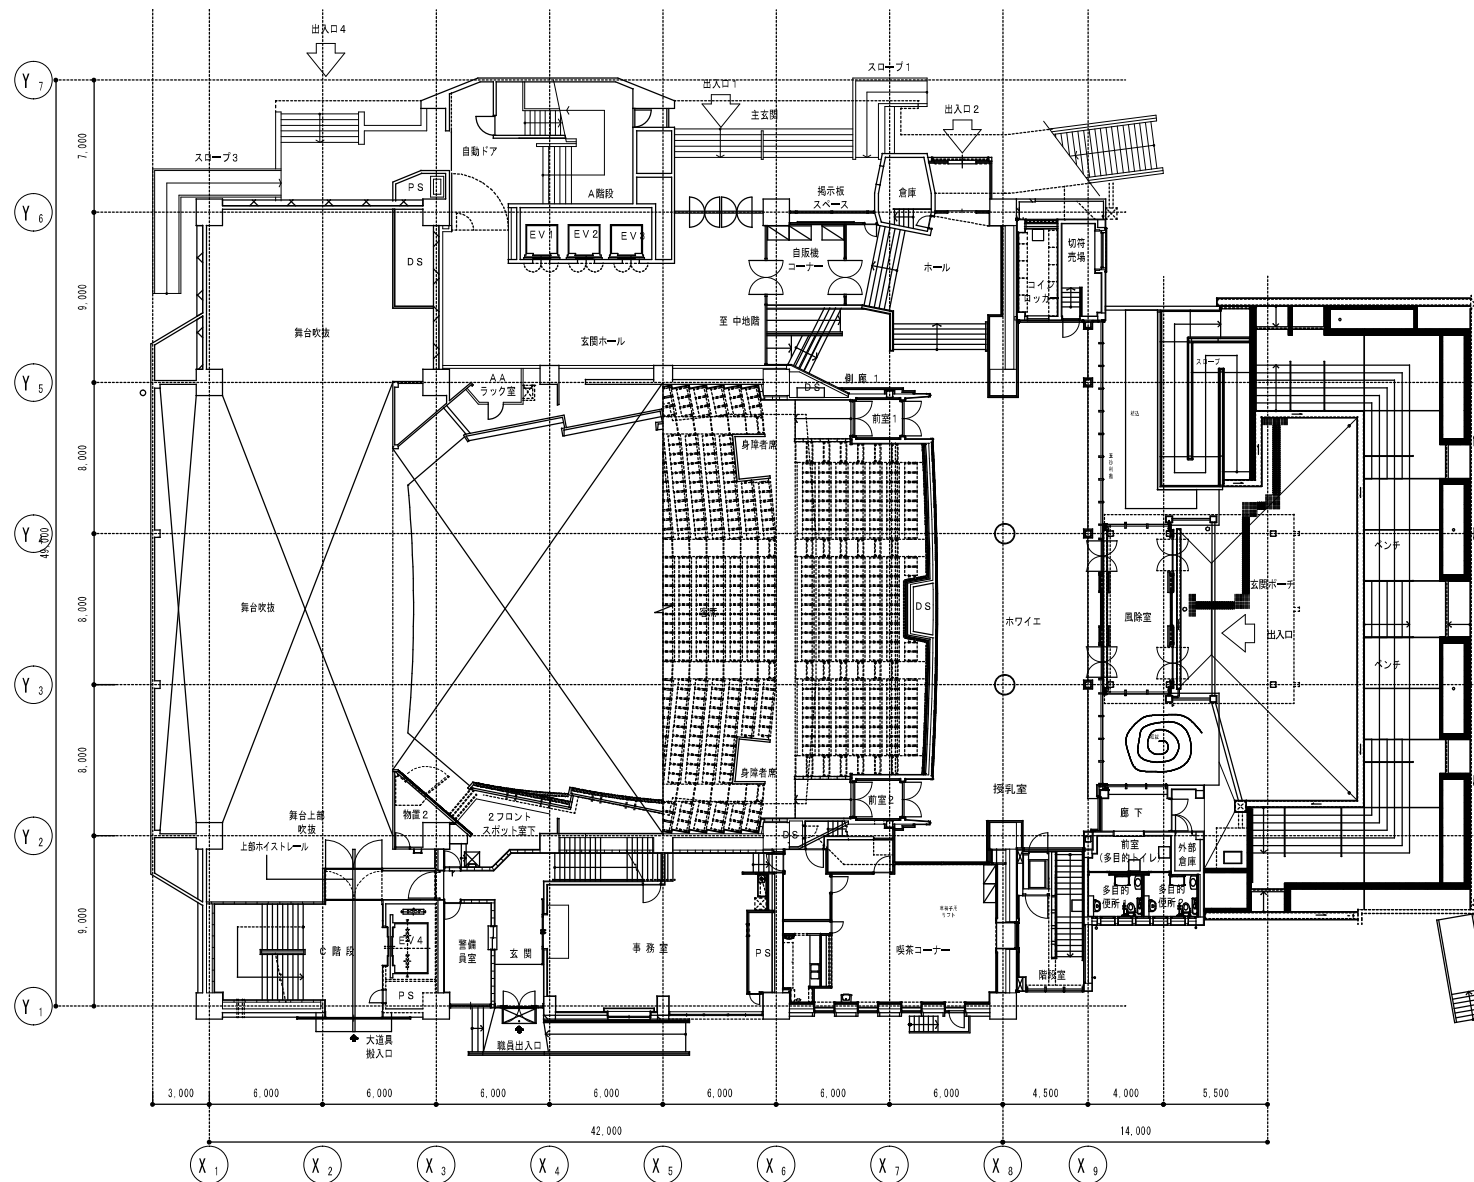


竣工図

工事名称

1階平面図（改修後）

1:200

A — 17

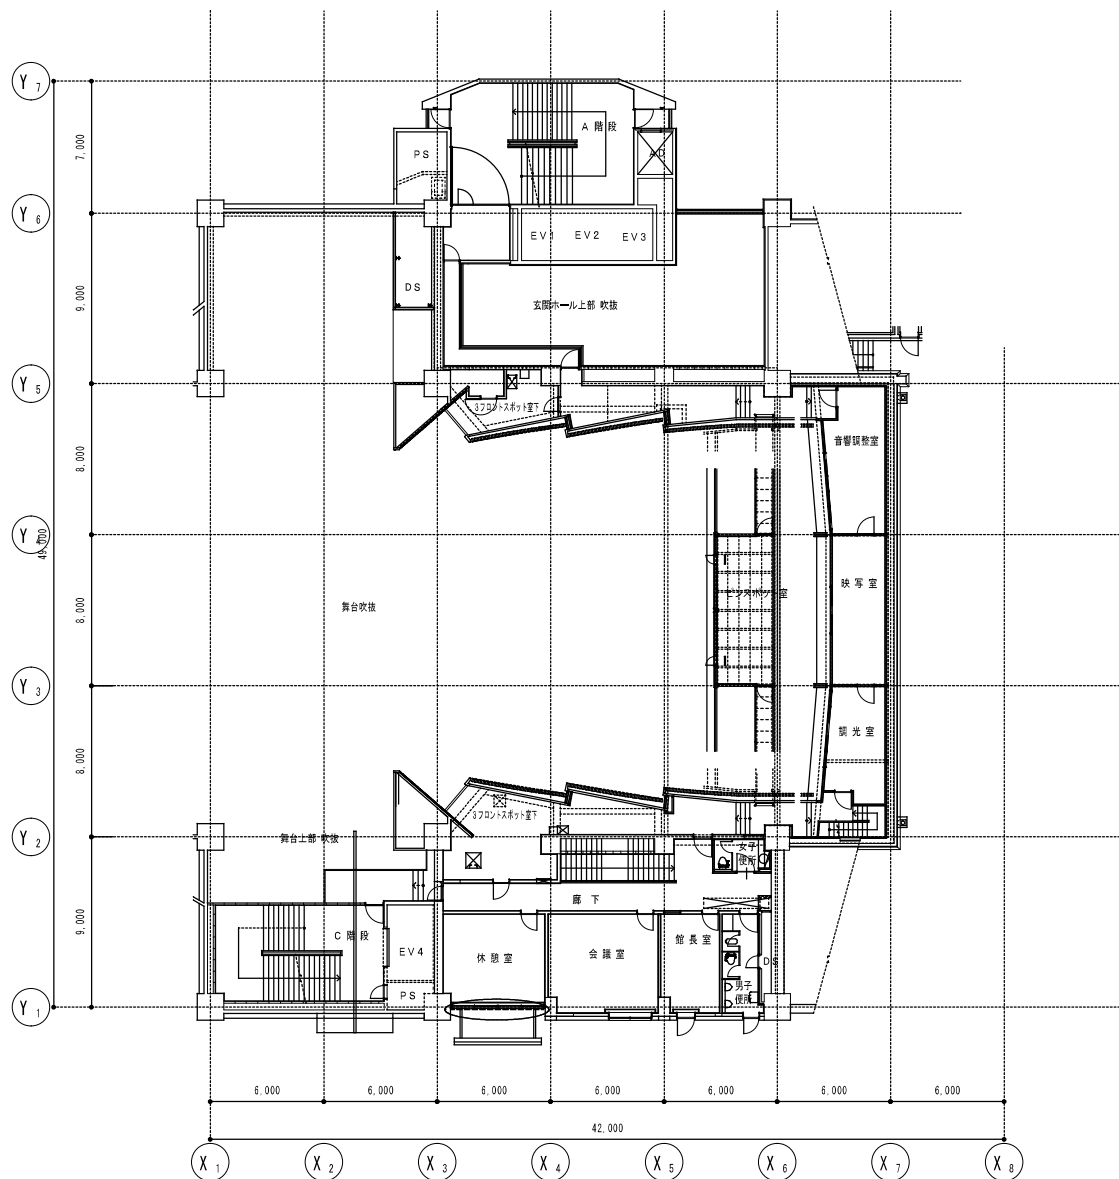

竣工図


工事名称

中2階平面図 (改修後)

1:200

A — 18



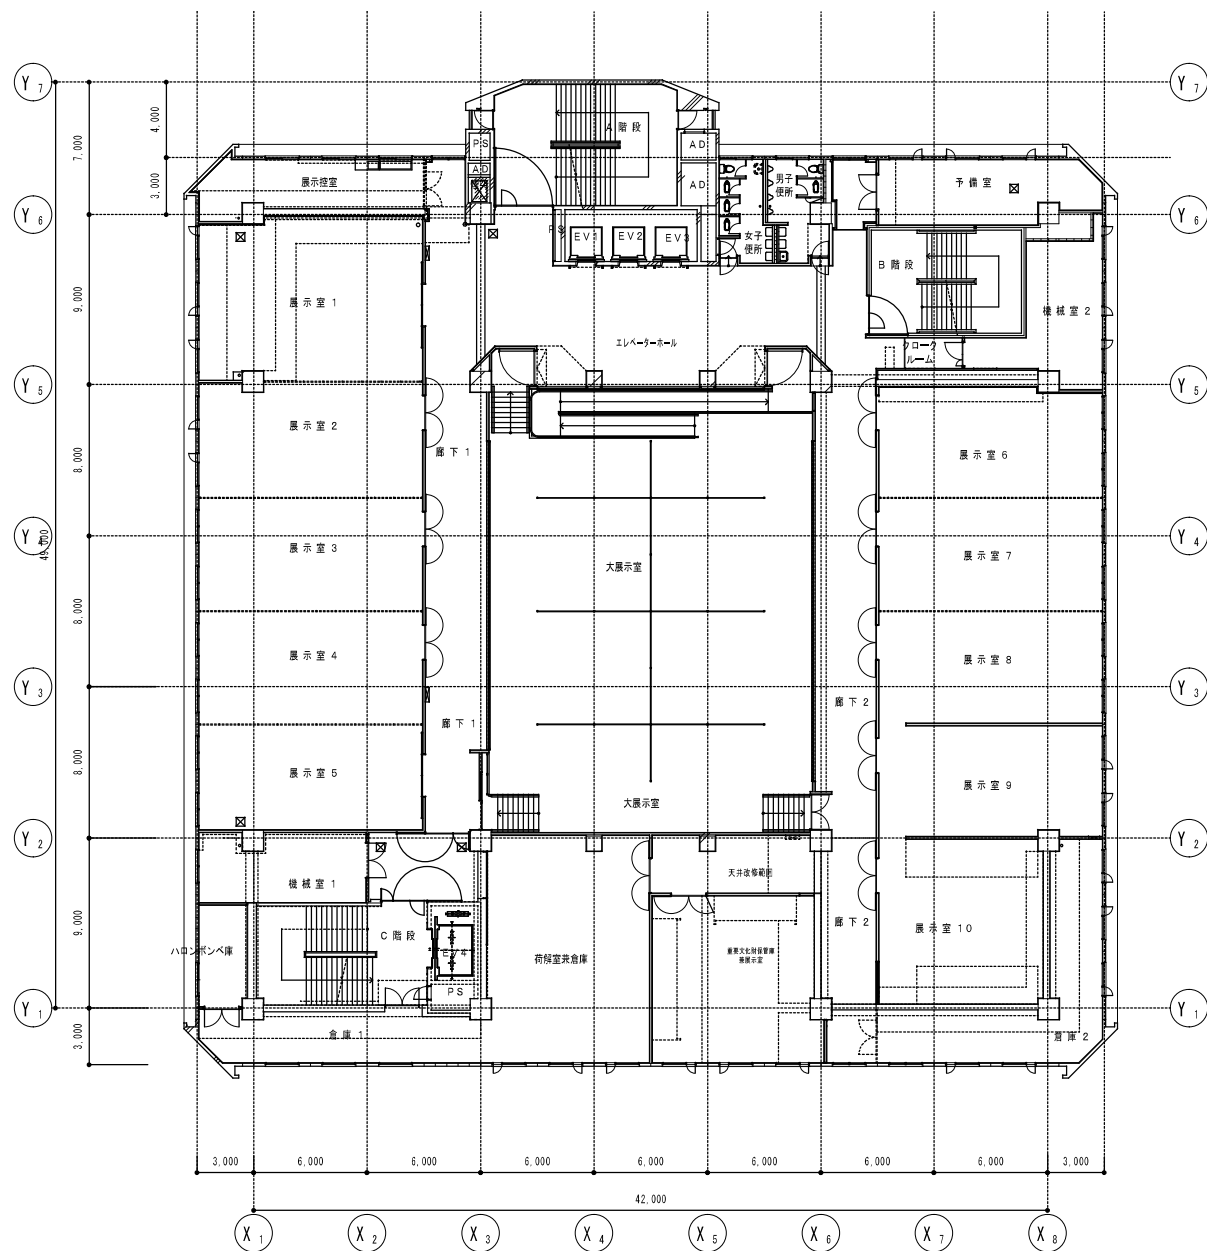


竣工図

工事名称

3階平面図（改修後）

1:200

A — 20

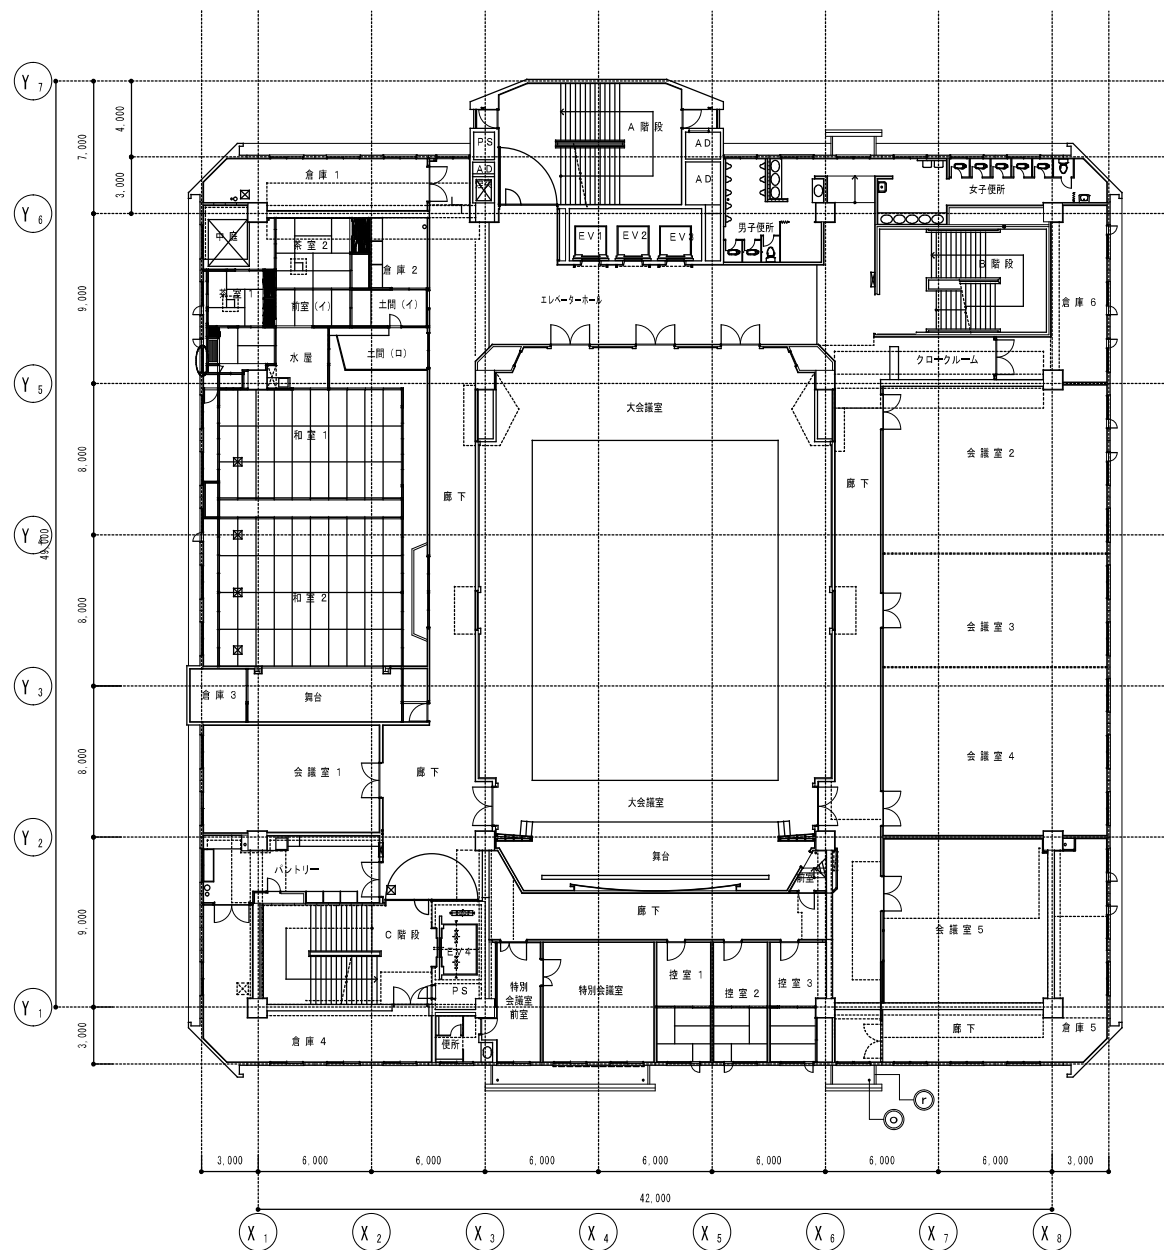

竣工図


工事名称

4階平面図（改修後）

1:200

A — 21



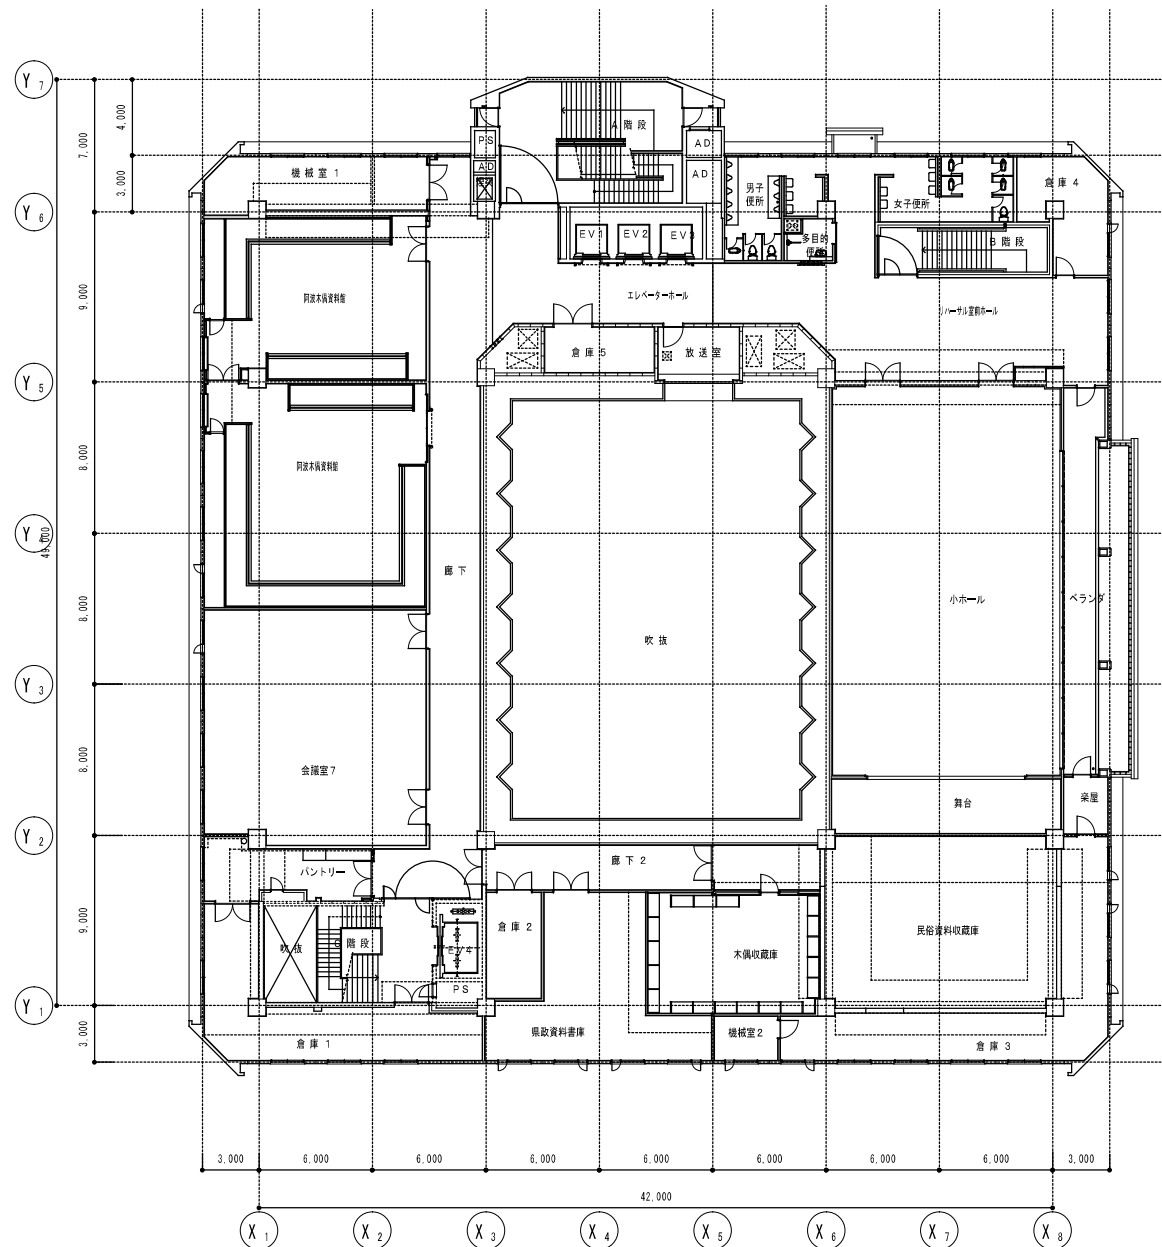



竣工図

工事名称

5階平面図（改修後）

1:200

A — 22

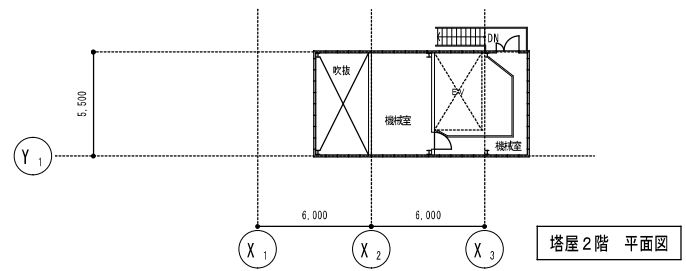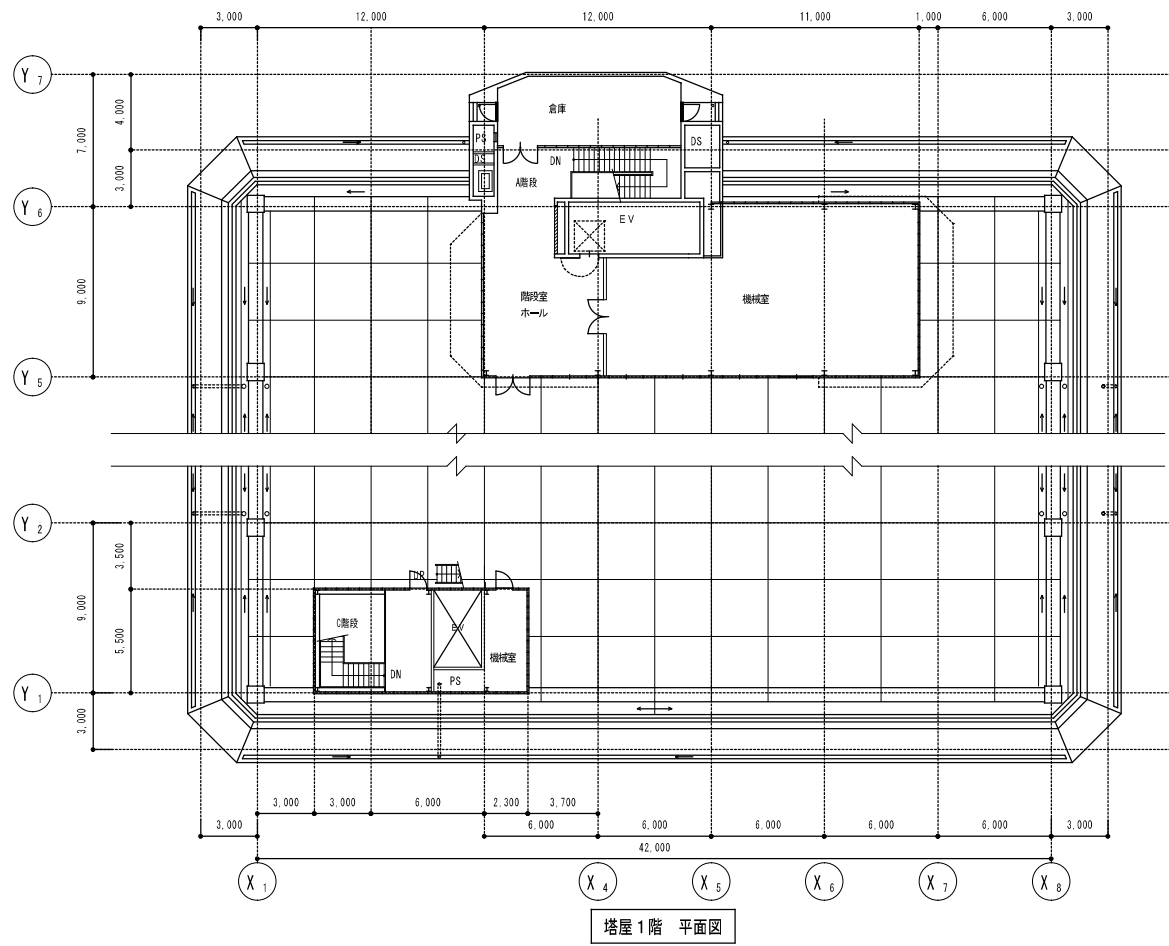


竣工図

工事名称

塔屋1・2階平面図（改修後）

1:200

A — 23

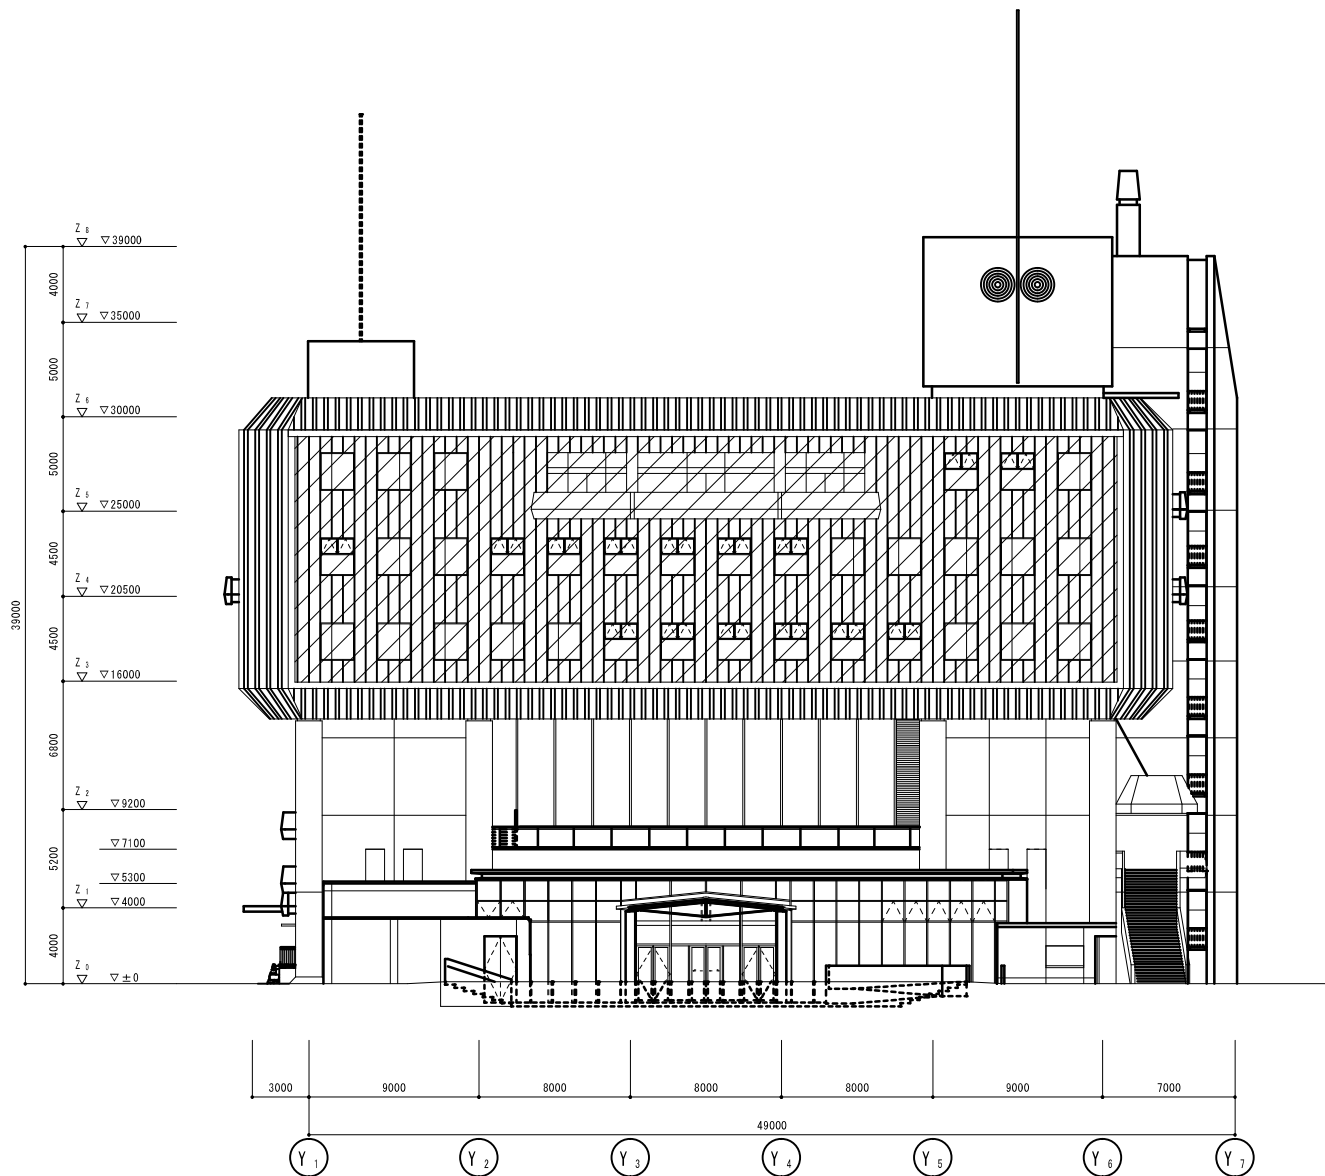


竣工図

工事名称

東立面図（改修後）

1:200

A — 24

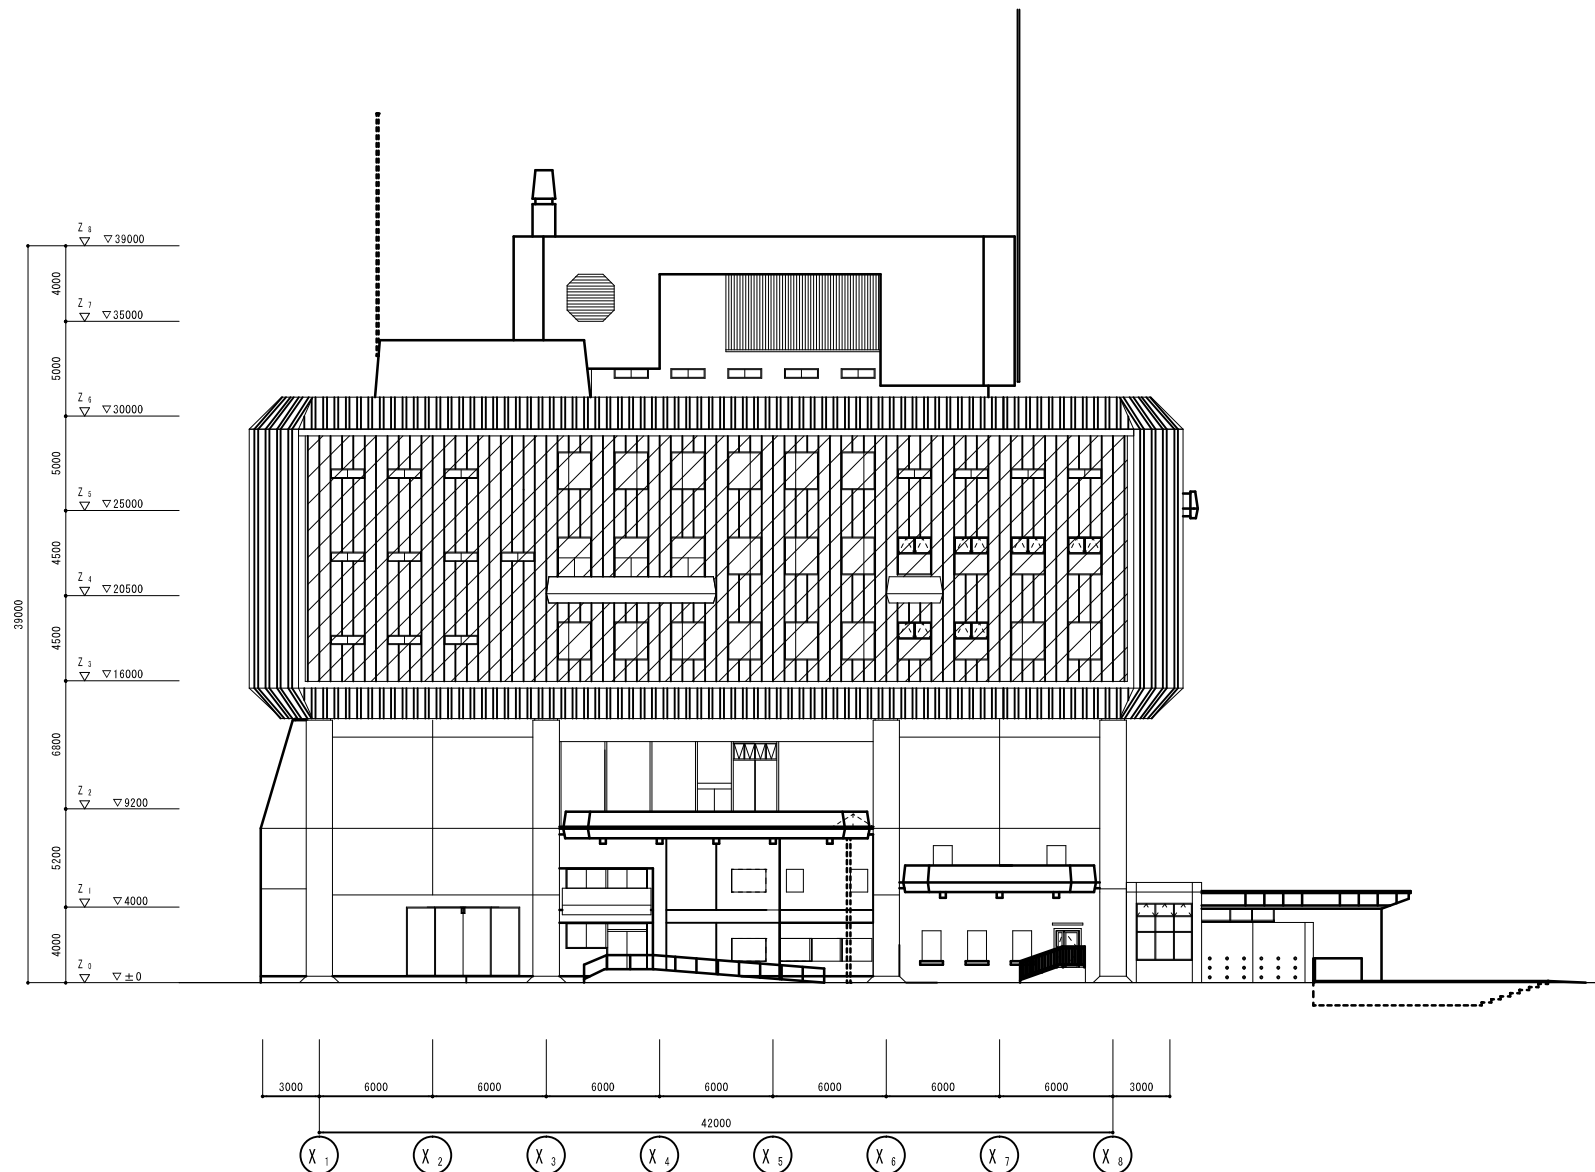

竣工図


工事名称



南立面図（改修後）

1:200

A — 25

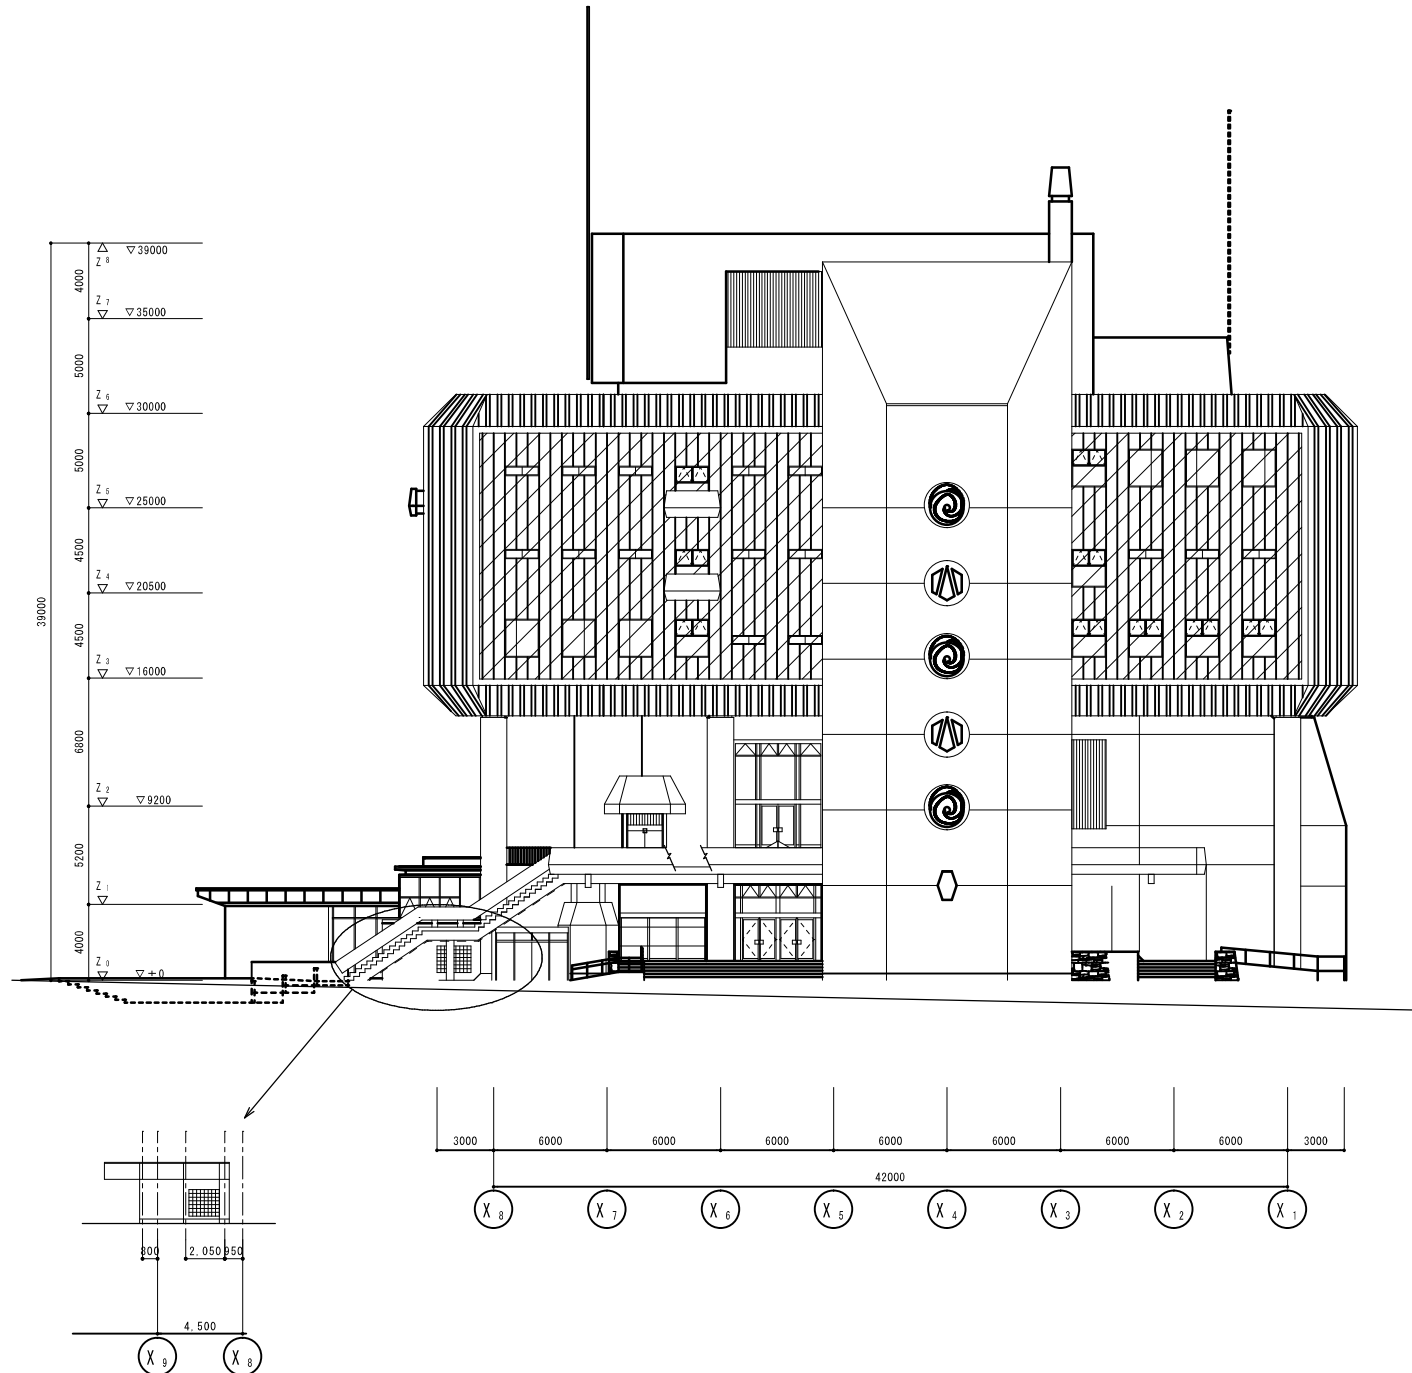


竣工図

工事名称

北立面図（改修後）

1:200

A — 26

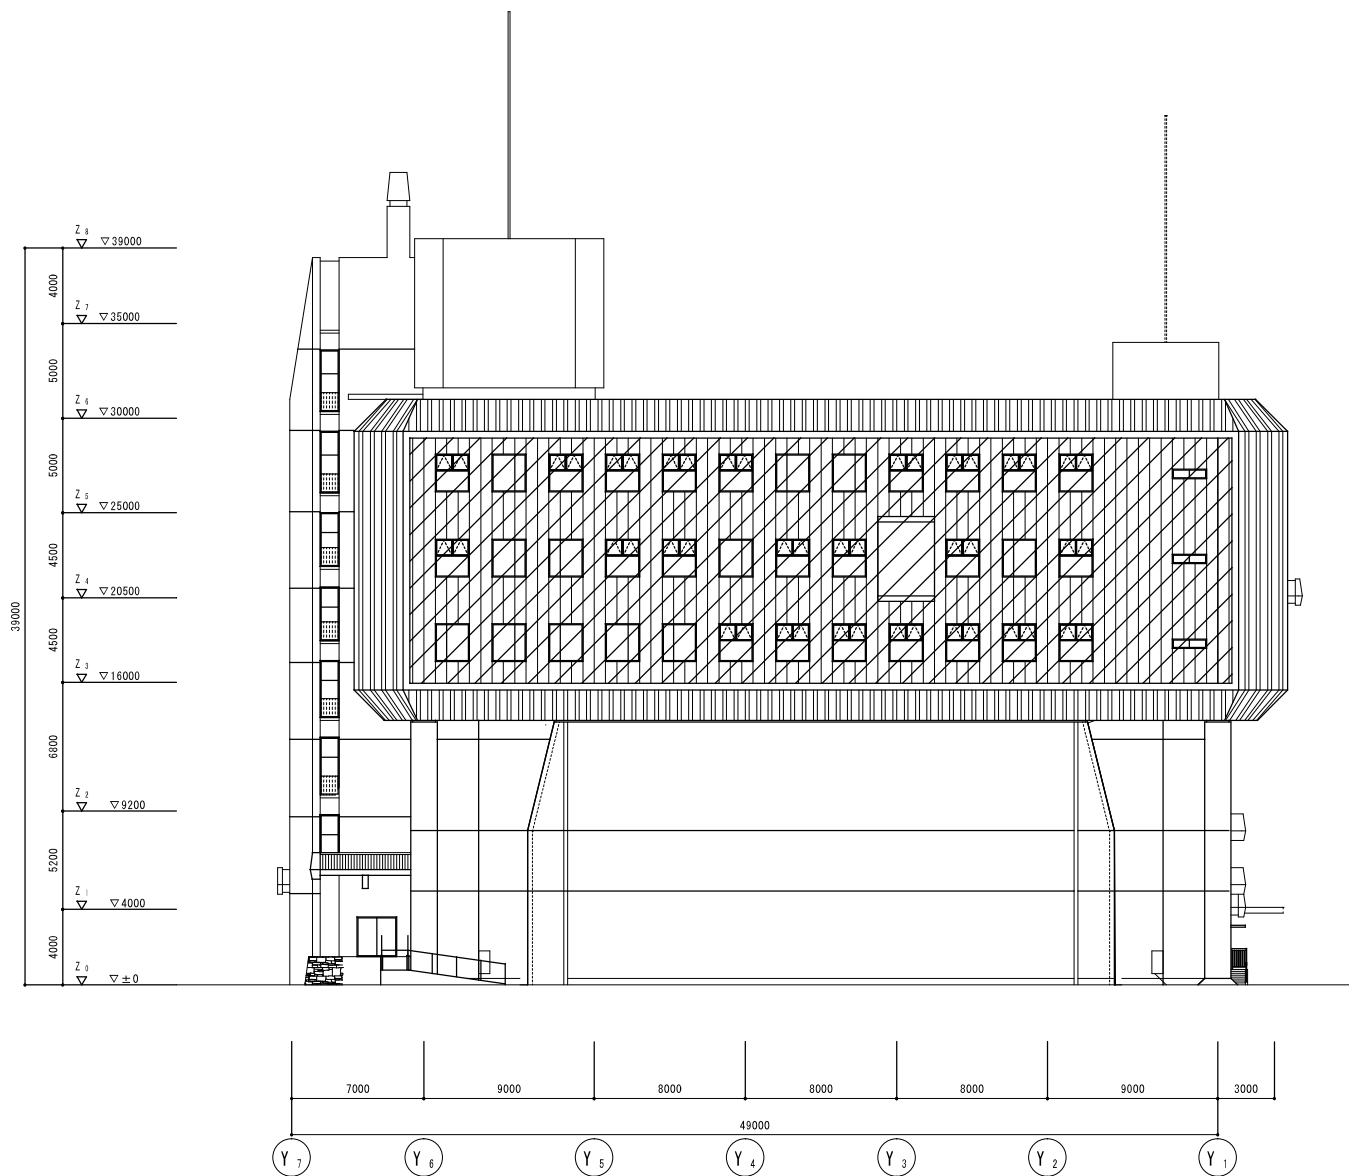

竣工图

工事名称

西立面图（改修後）

1:200

A — 27