

[illegible]

配置图 1 / 300


[illegible]

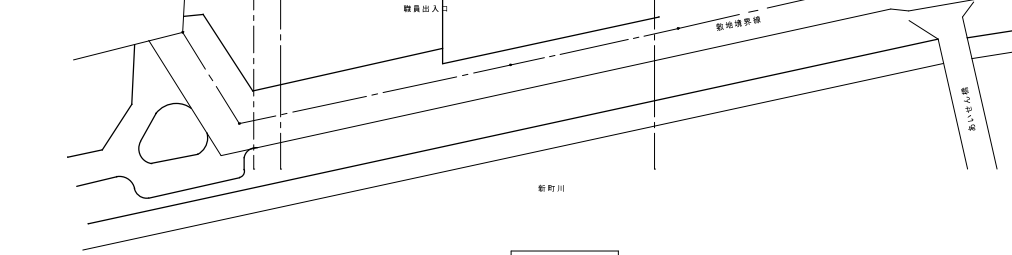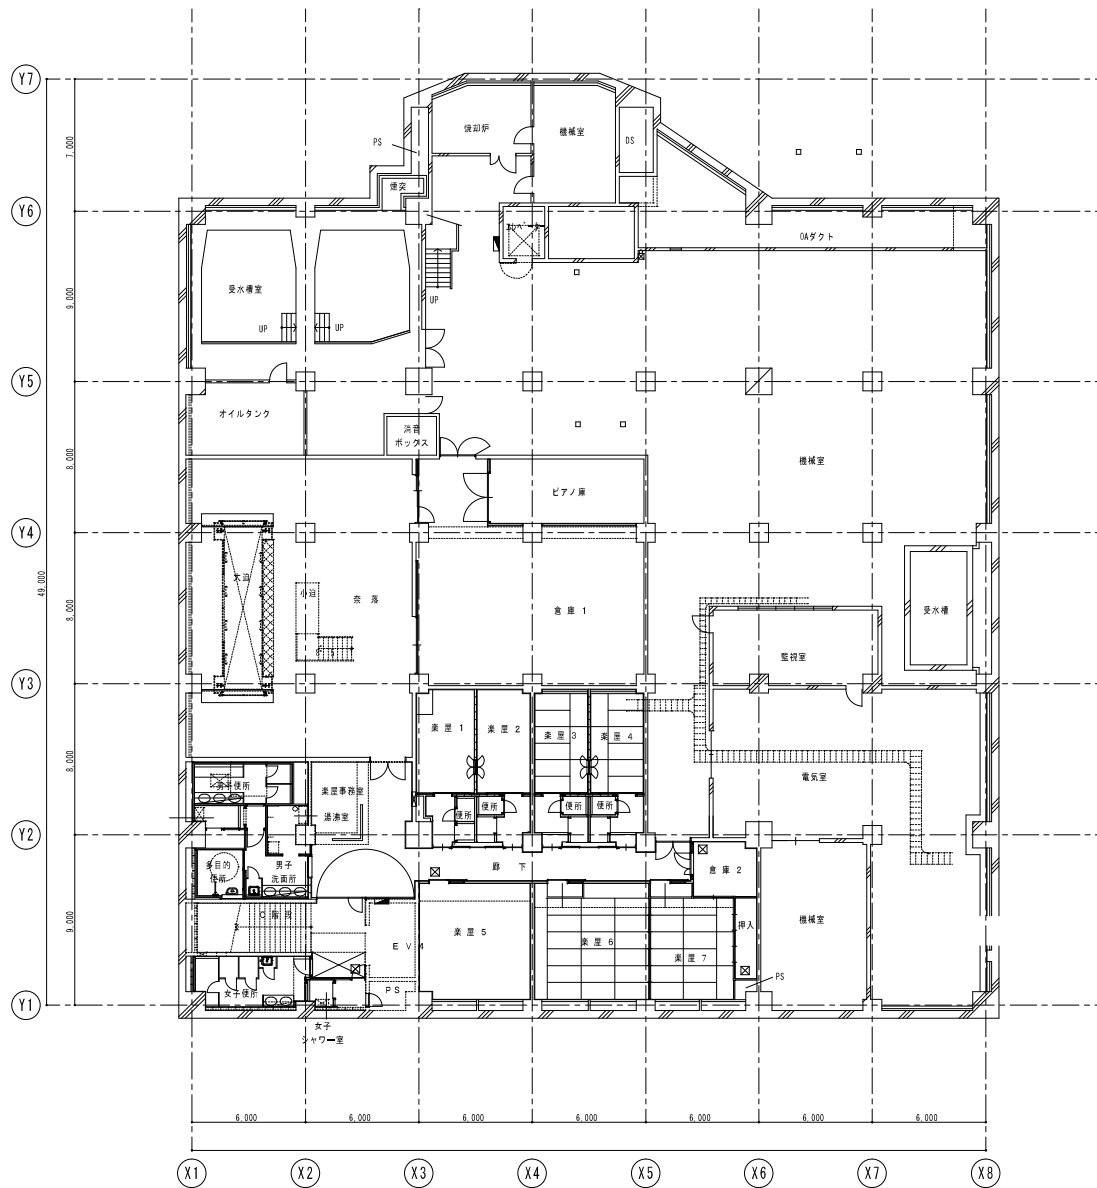

地階 平面図 S=1/200

竣工図


工事 名称											図名	電気工事—BF平面図・幹線系統図	図番
											縮尺	1/200	E-12

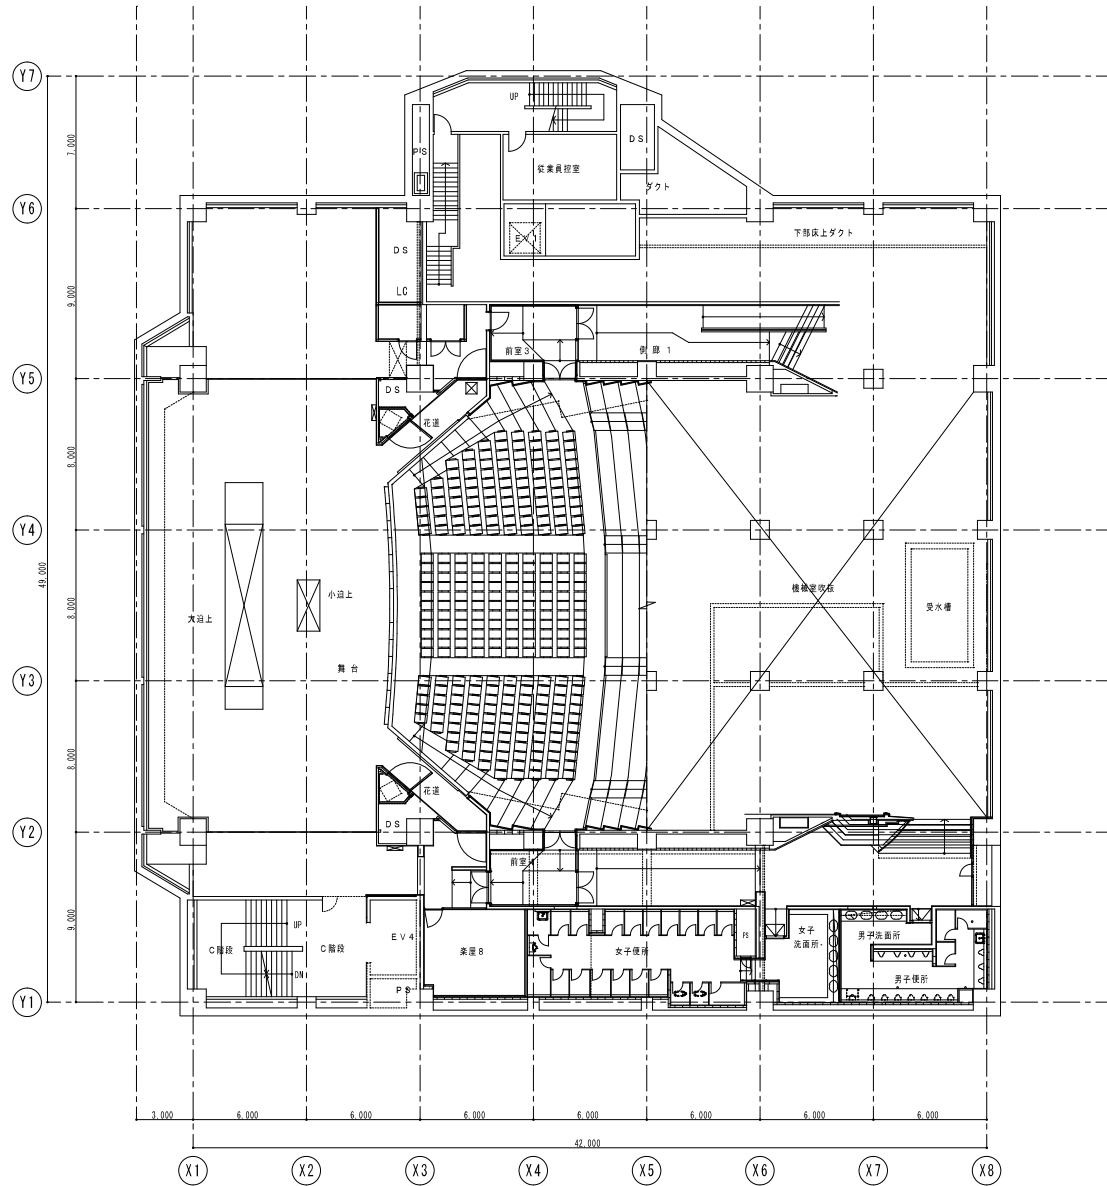

中地階 平面図 S=1/200

竣工図

工事 名称						図名 電気工事-MBF平面図(現況) 縮尺 1/200	図番 E-13
----------	--	--	--	--	--	--------------------------------------	------------

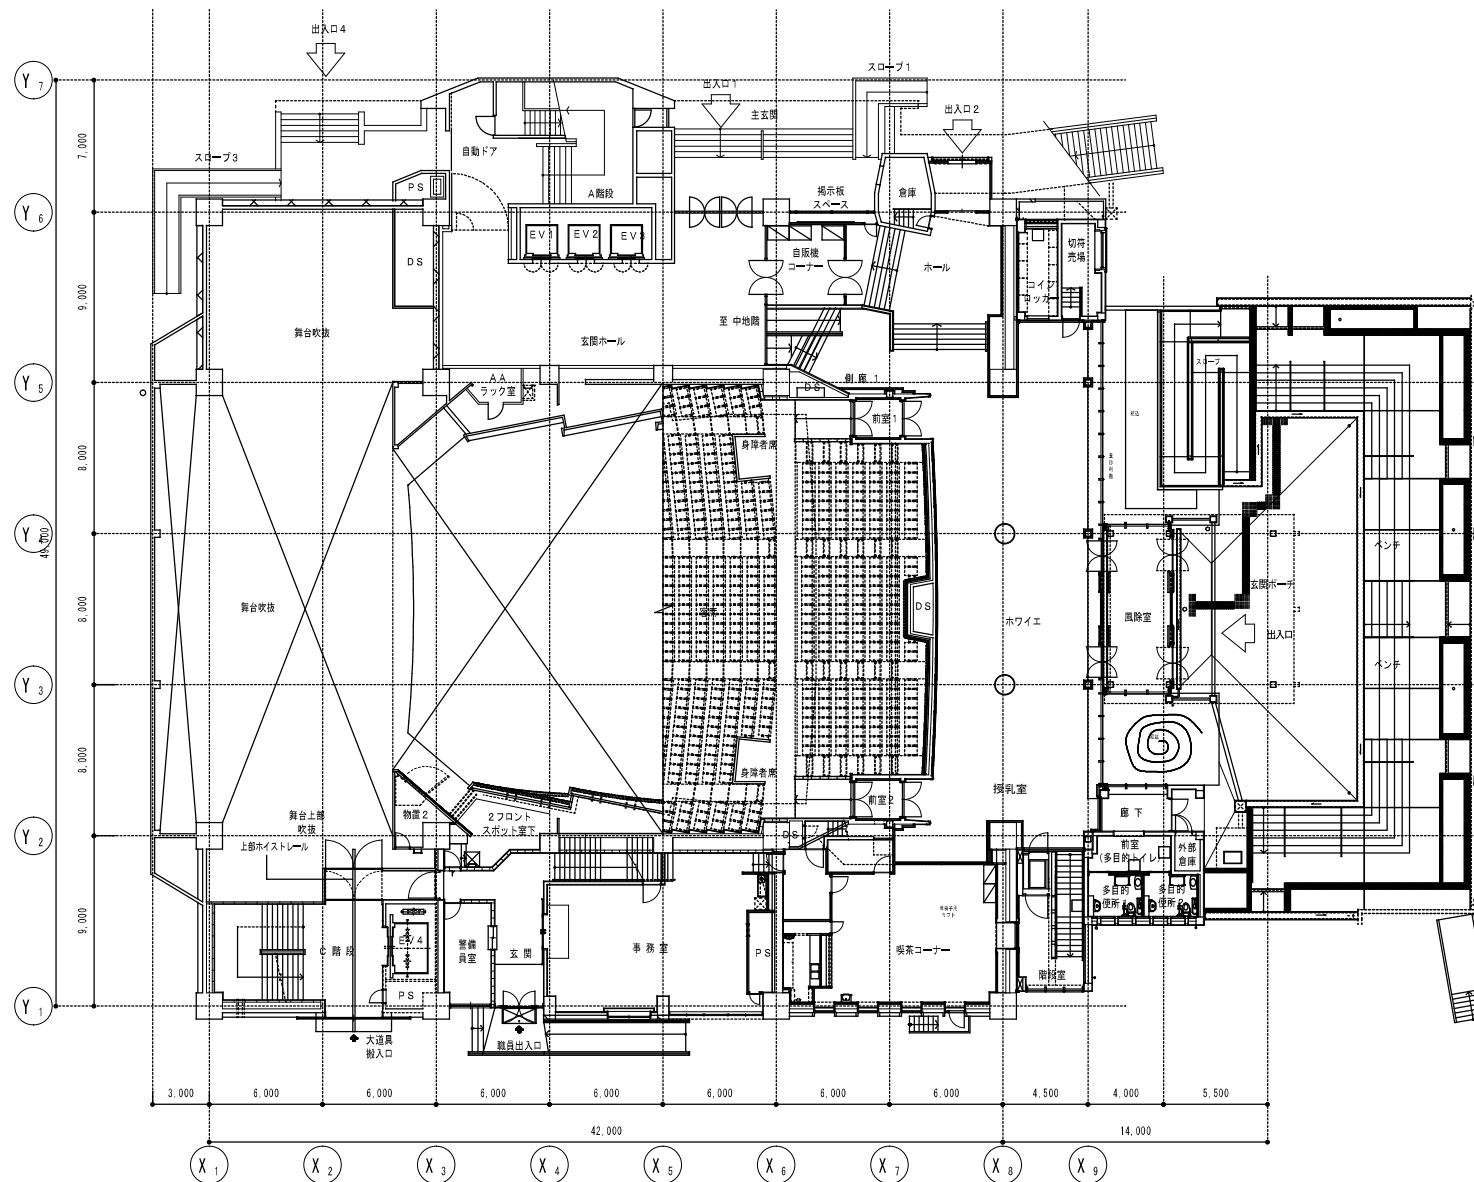


竣工図

工事名称

1階平面図（改修後）

1:200

A — 17

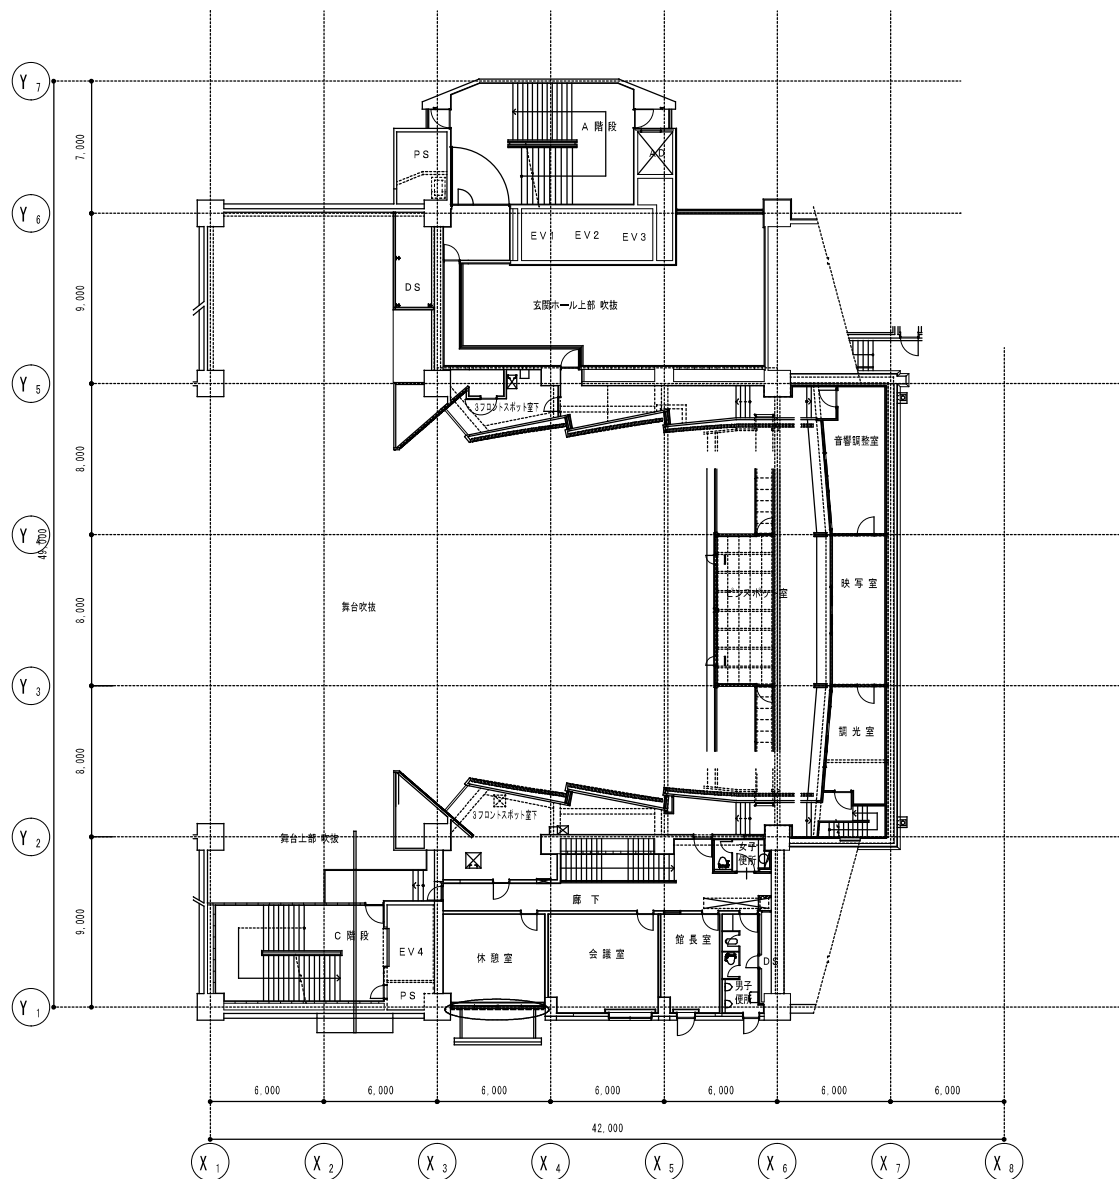


竣工図

工事名称

中2階平面図 (改修後)

1:200

A — 18

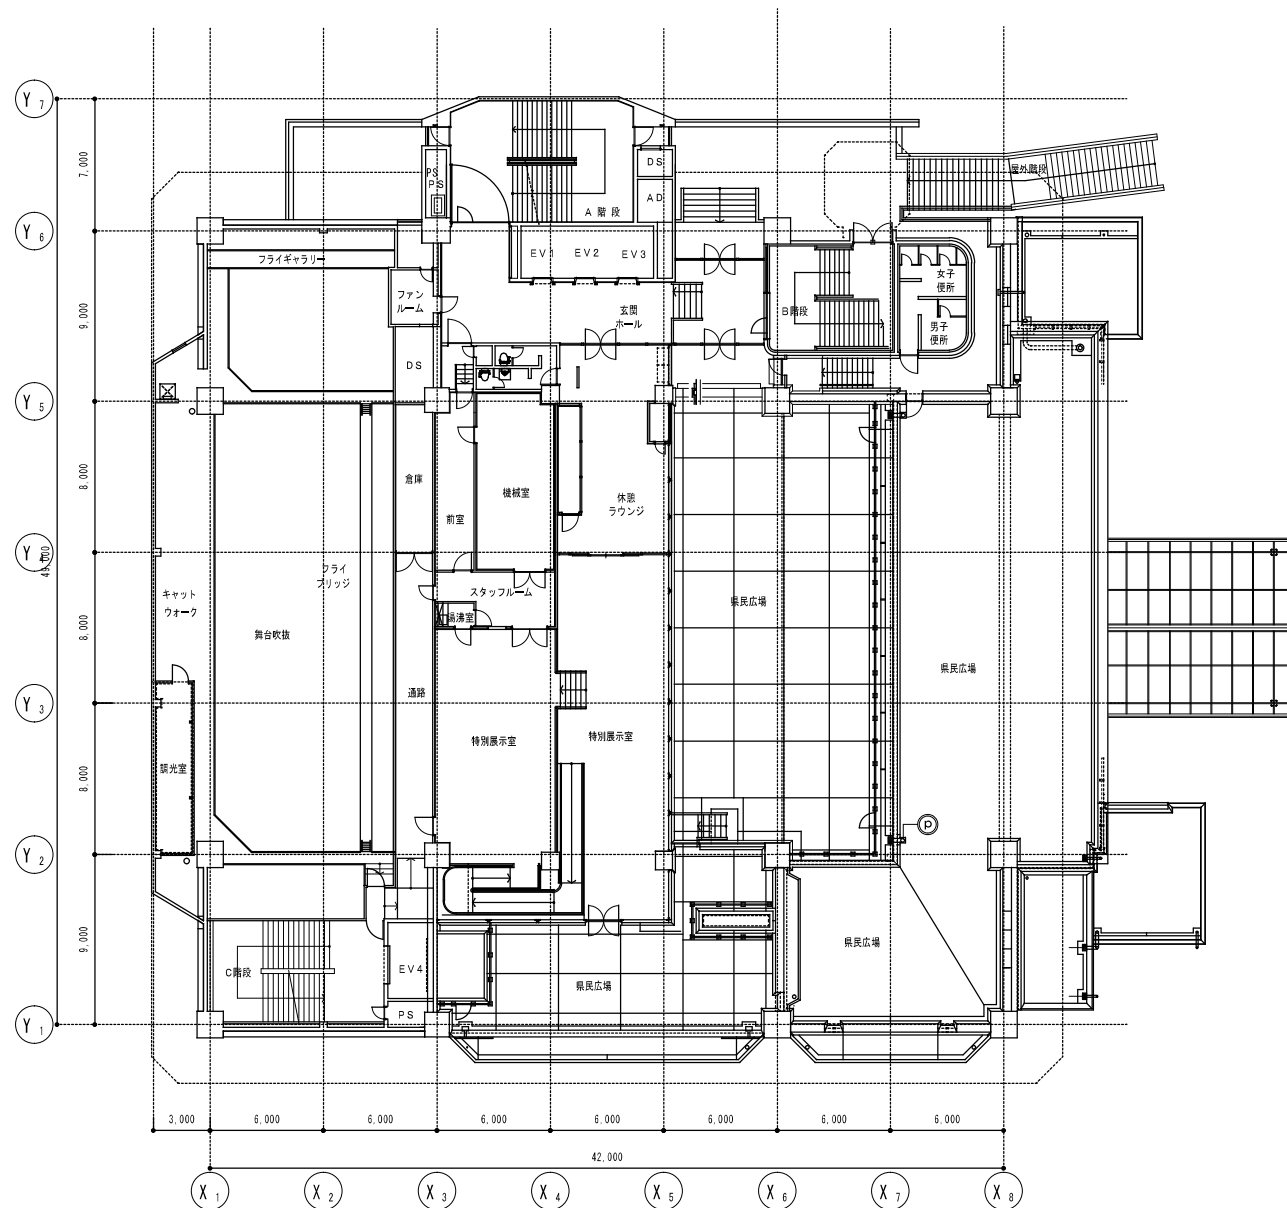


竣工図

工事名称

2階平面図（改修後）

1:200

A — 19

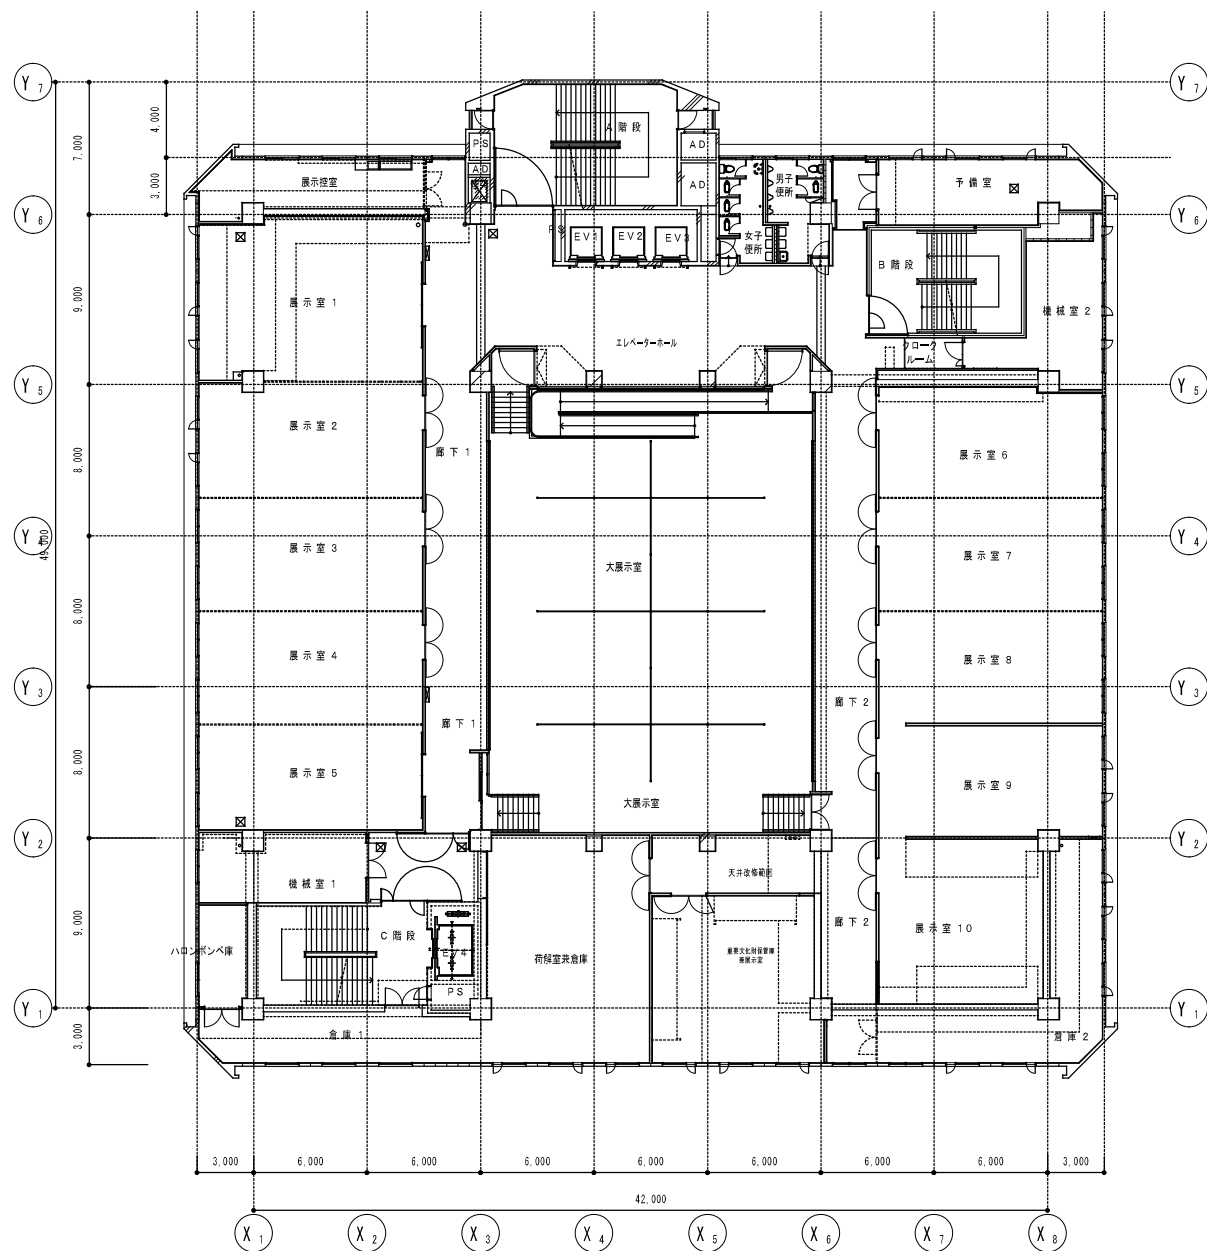


竣工図

工事名称

3階平面図（改修後）

1:200

A — 20

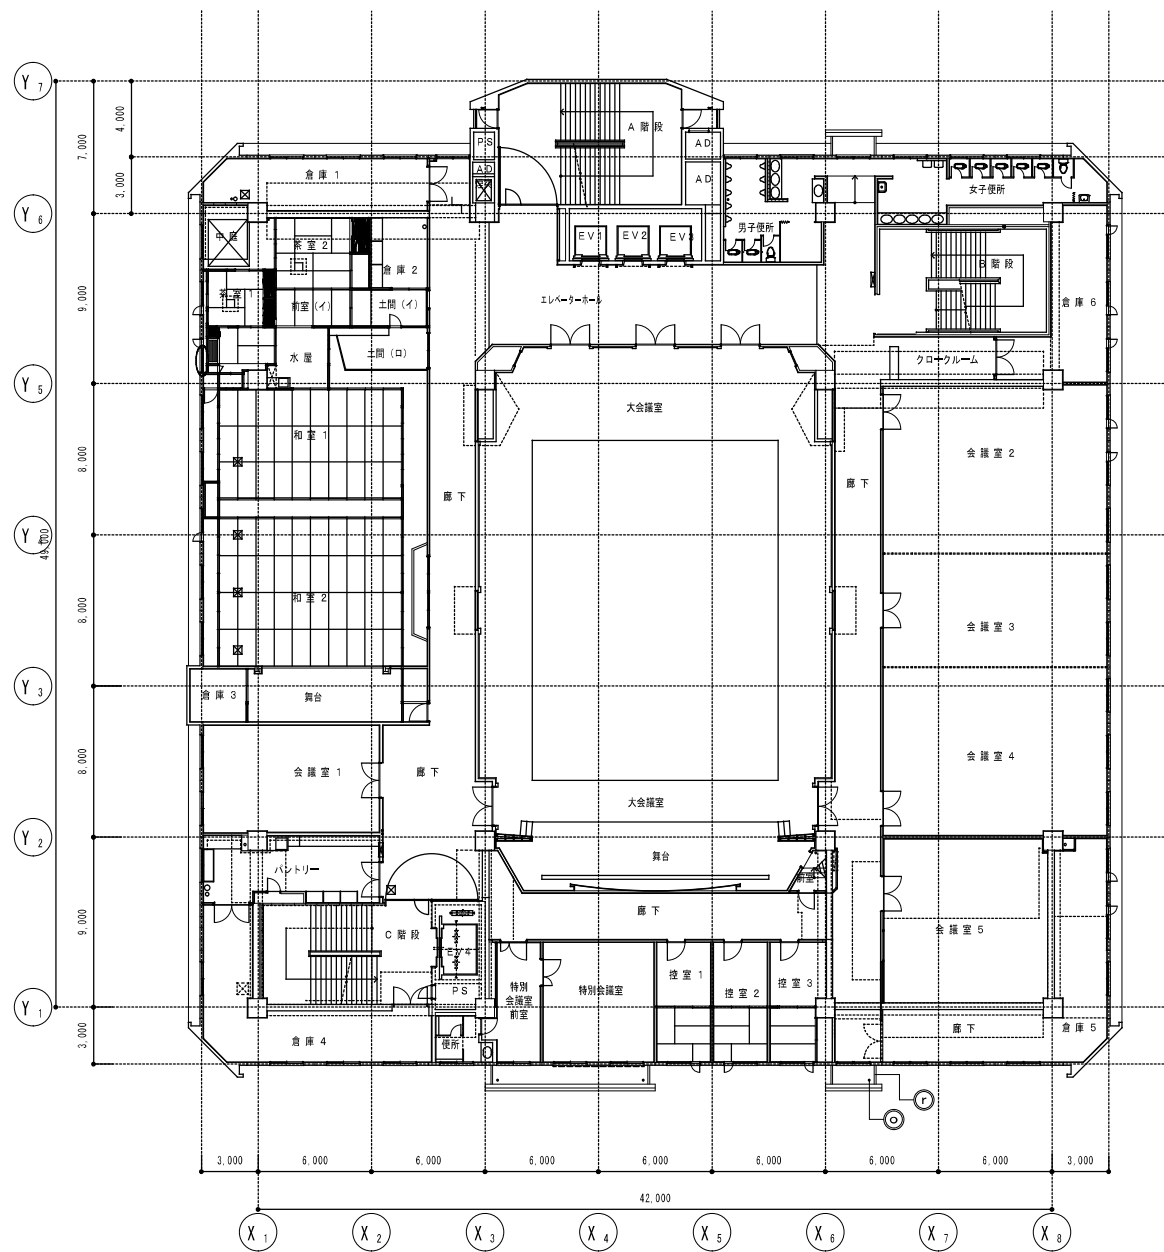



竣工図

工事名称


4 階平面図 (改修後)

1:200

A — 21

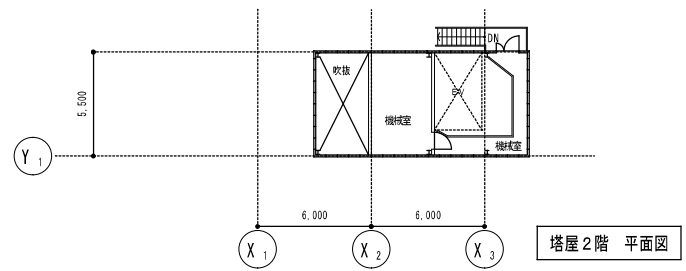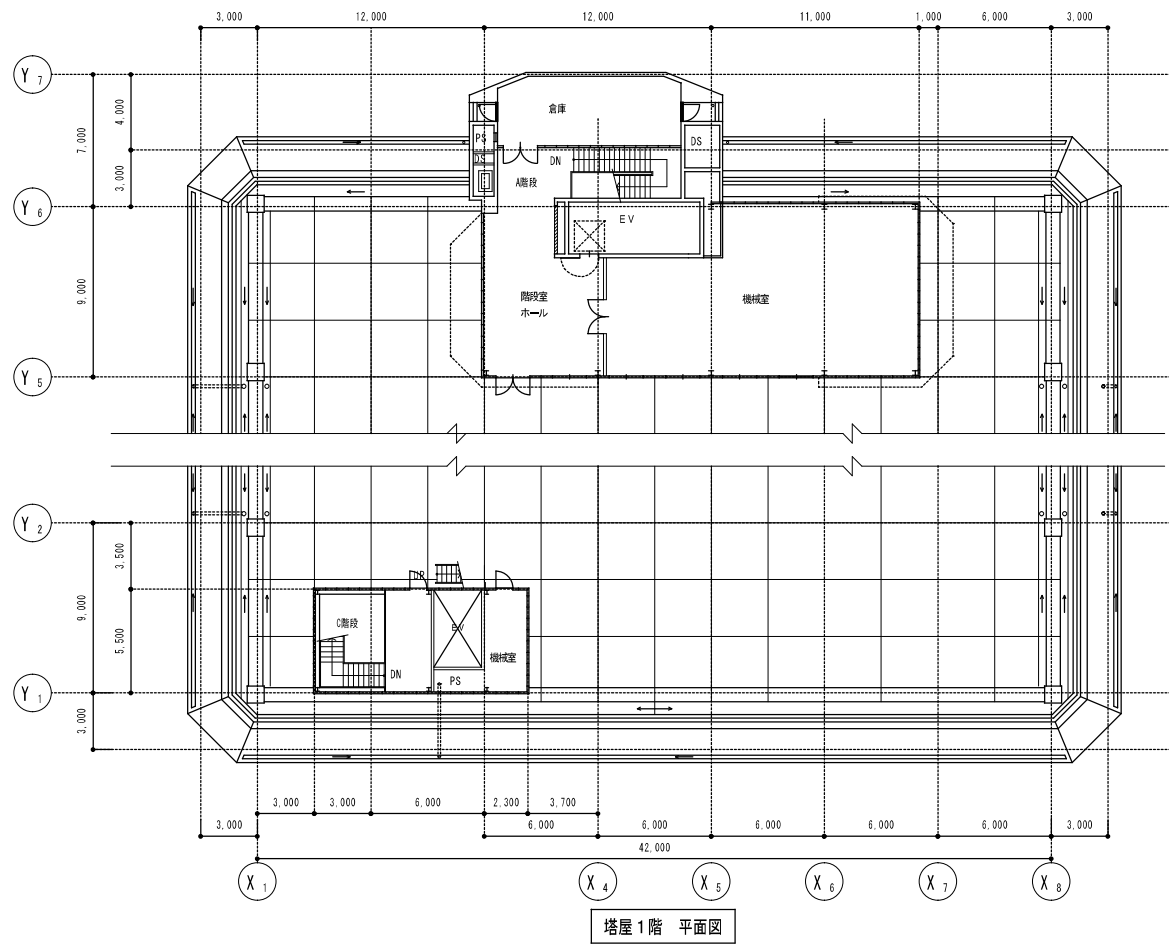

竣工図

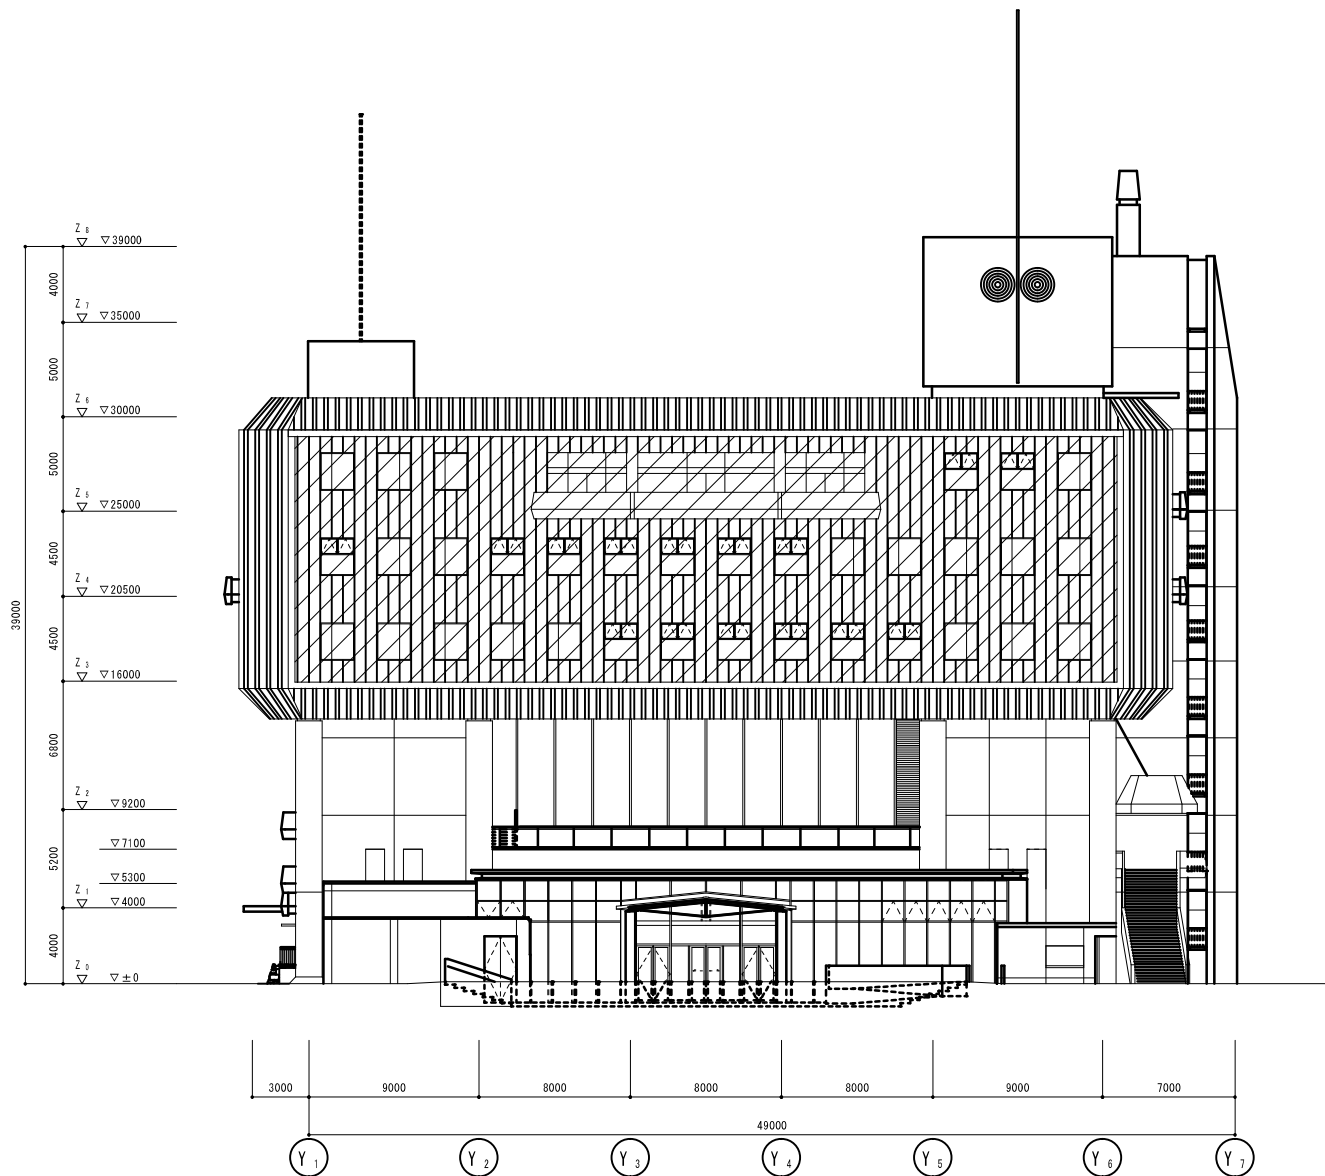


竣工図

工事名称

東立面図（改修後）


1:200

A — 24

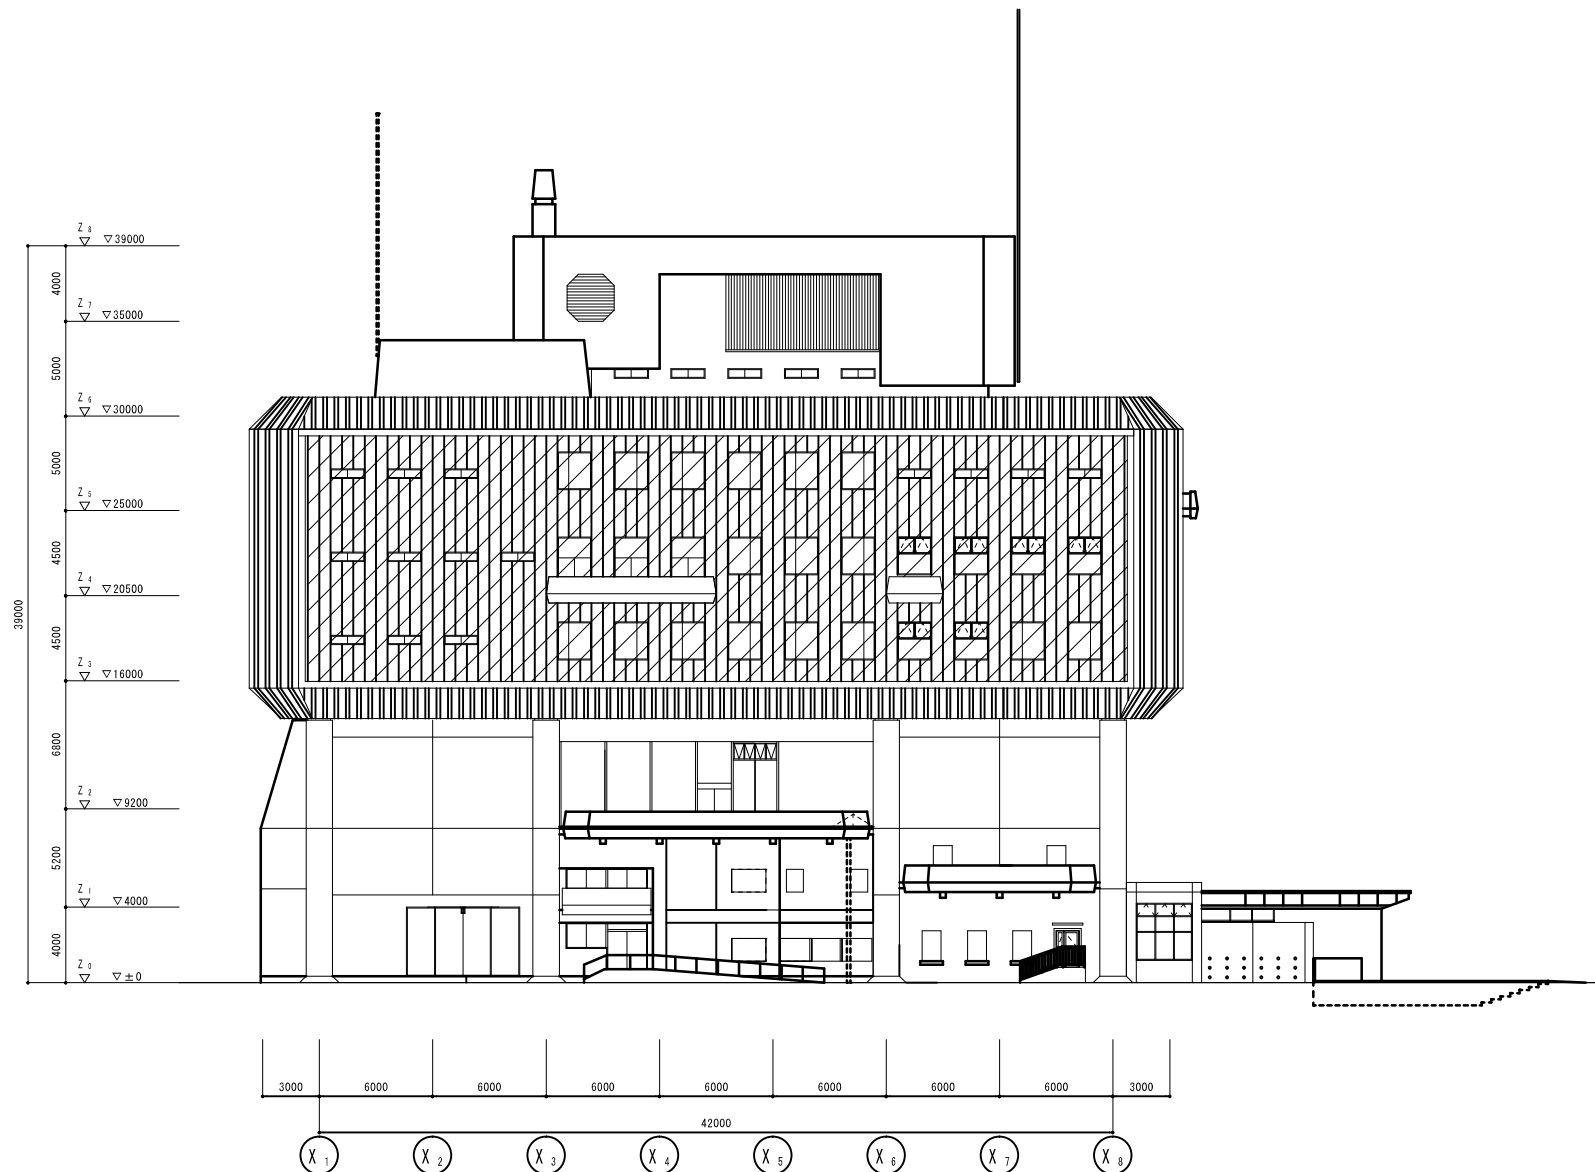

竣工図


工事名称

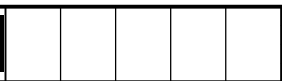

南立面図 (改修後)

1:200

A — 25

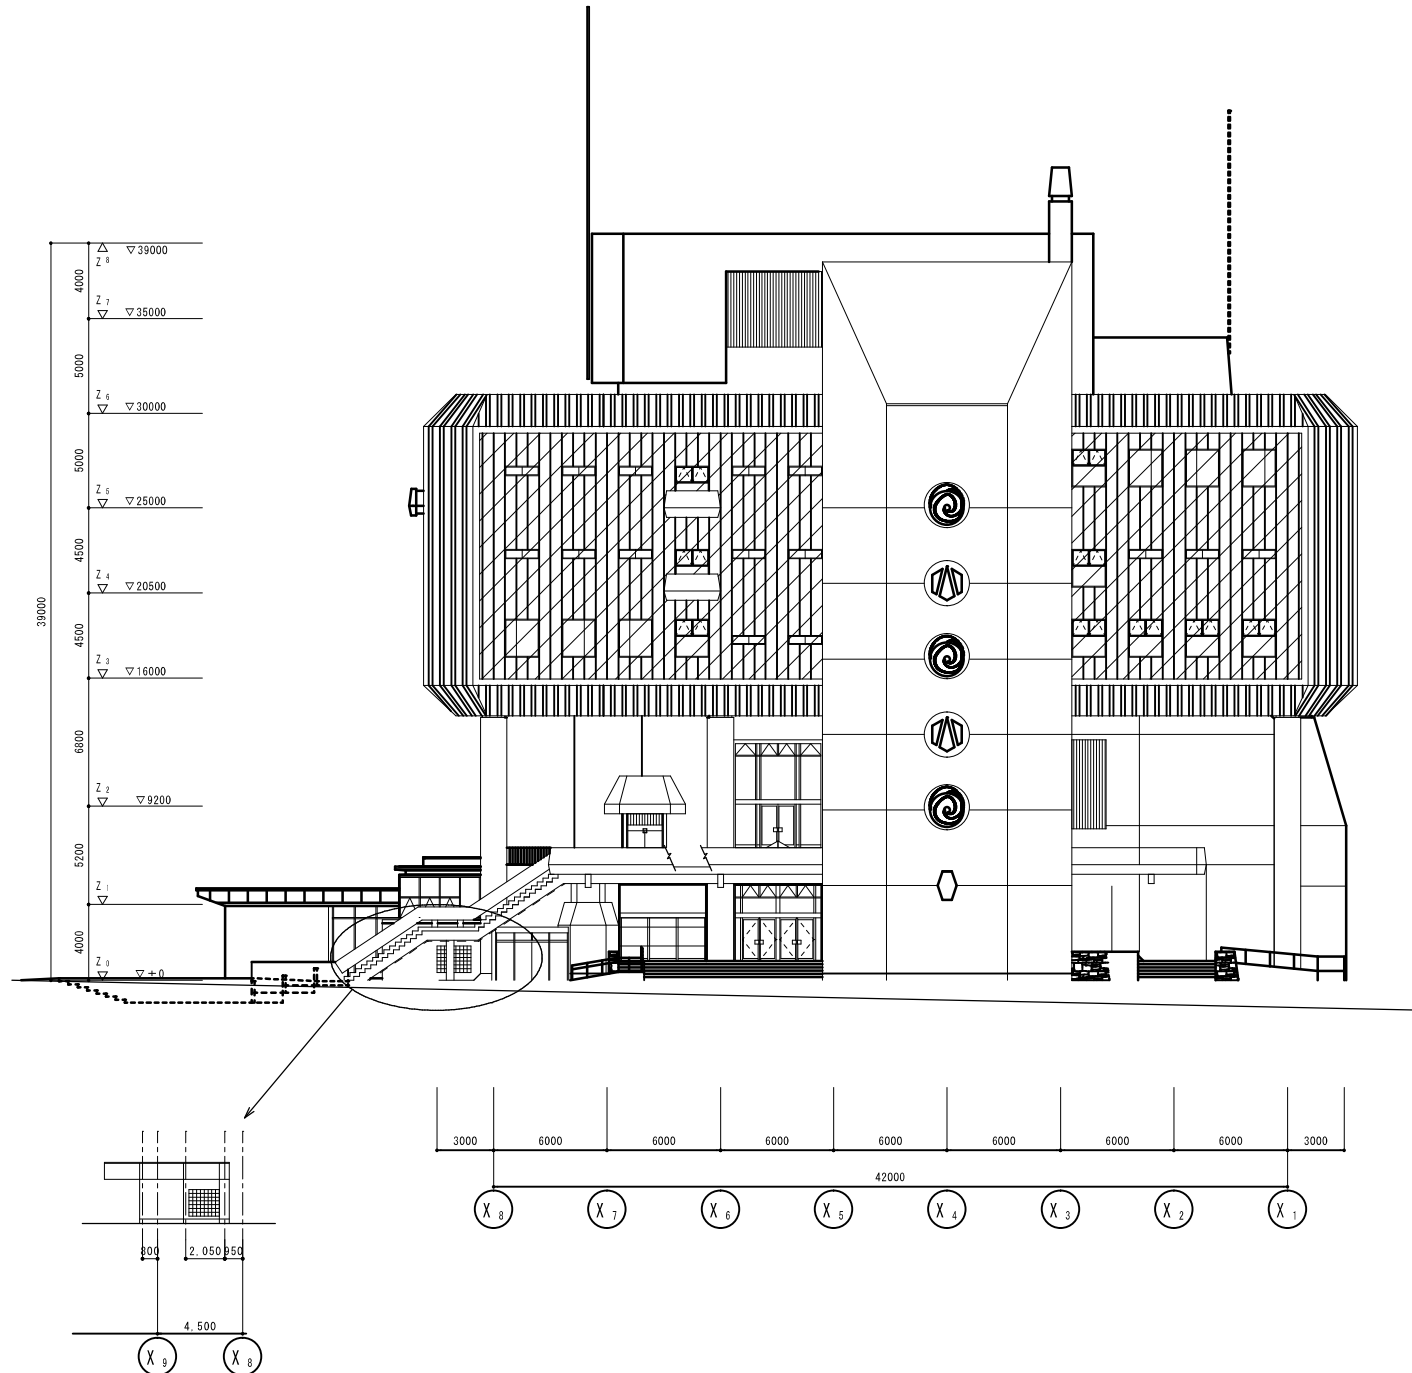


竣工図

工事名称

北立面図（改修後）

1:200

A — 26

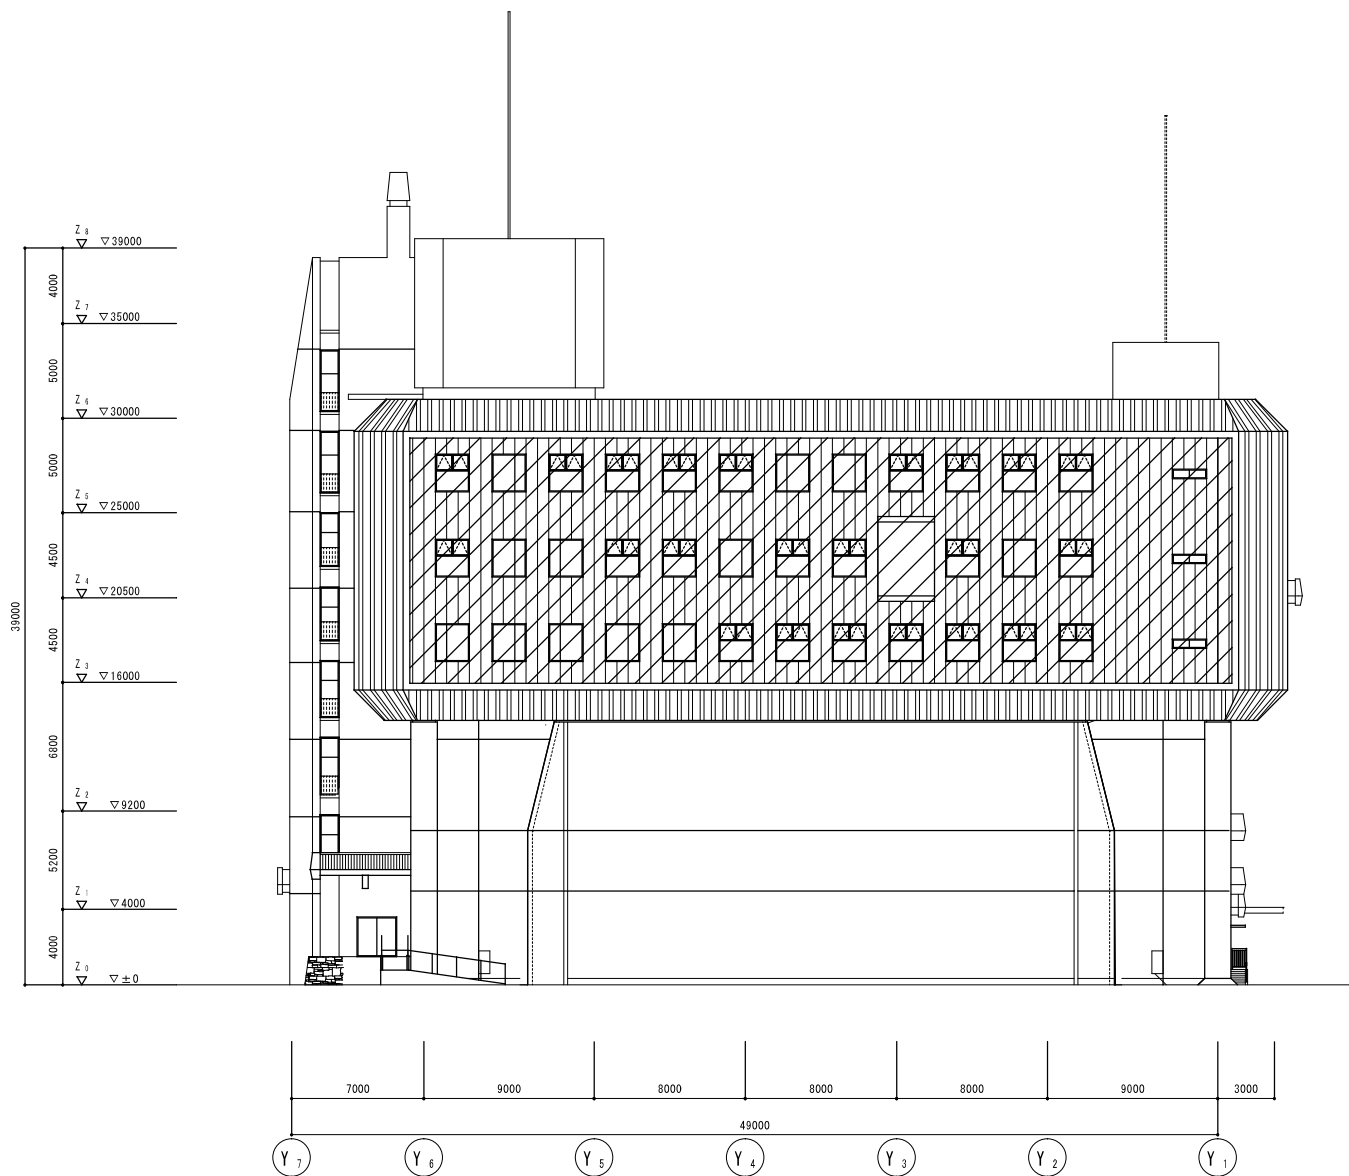

竣工图

工事名称

西立面图 (改修後)

1:200

A — 27