


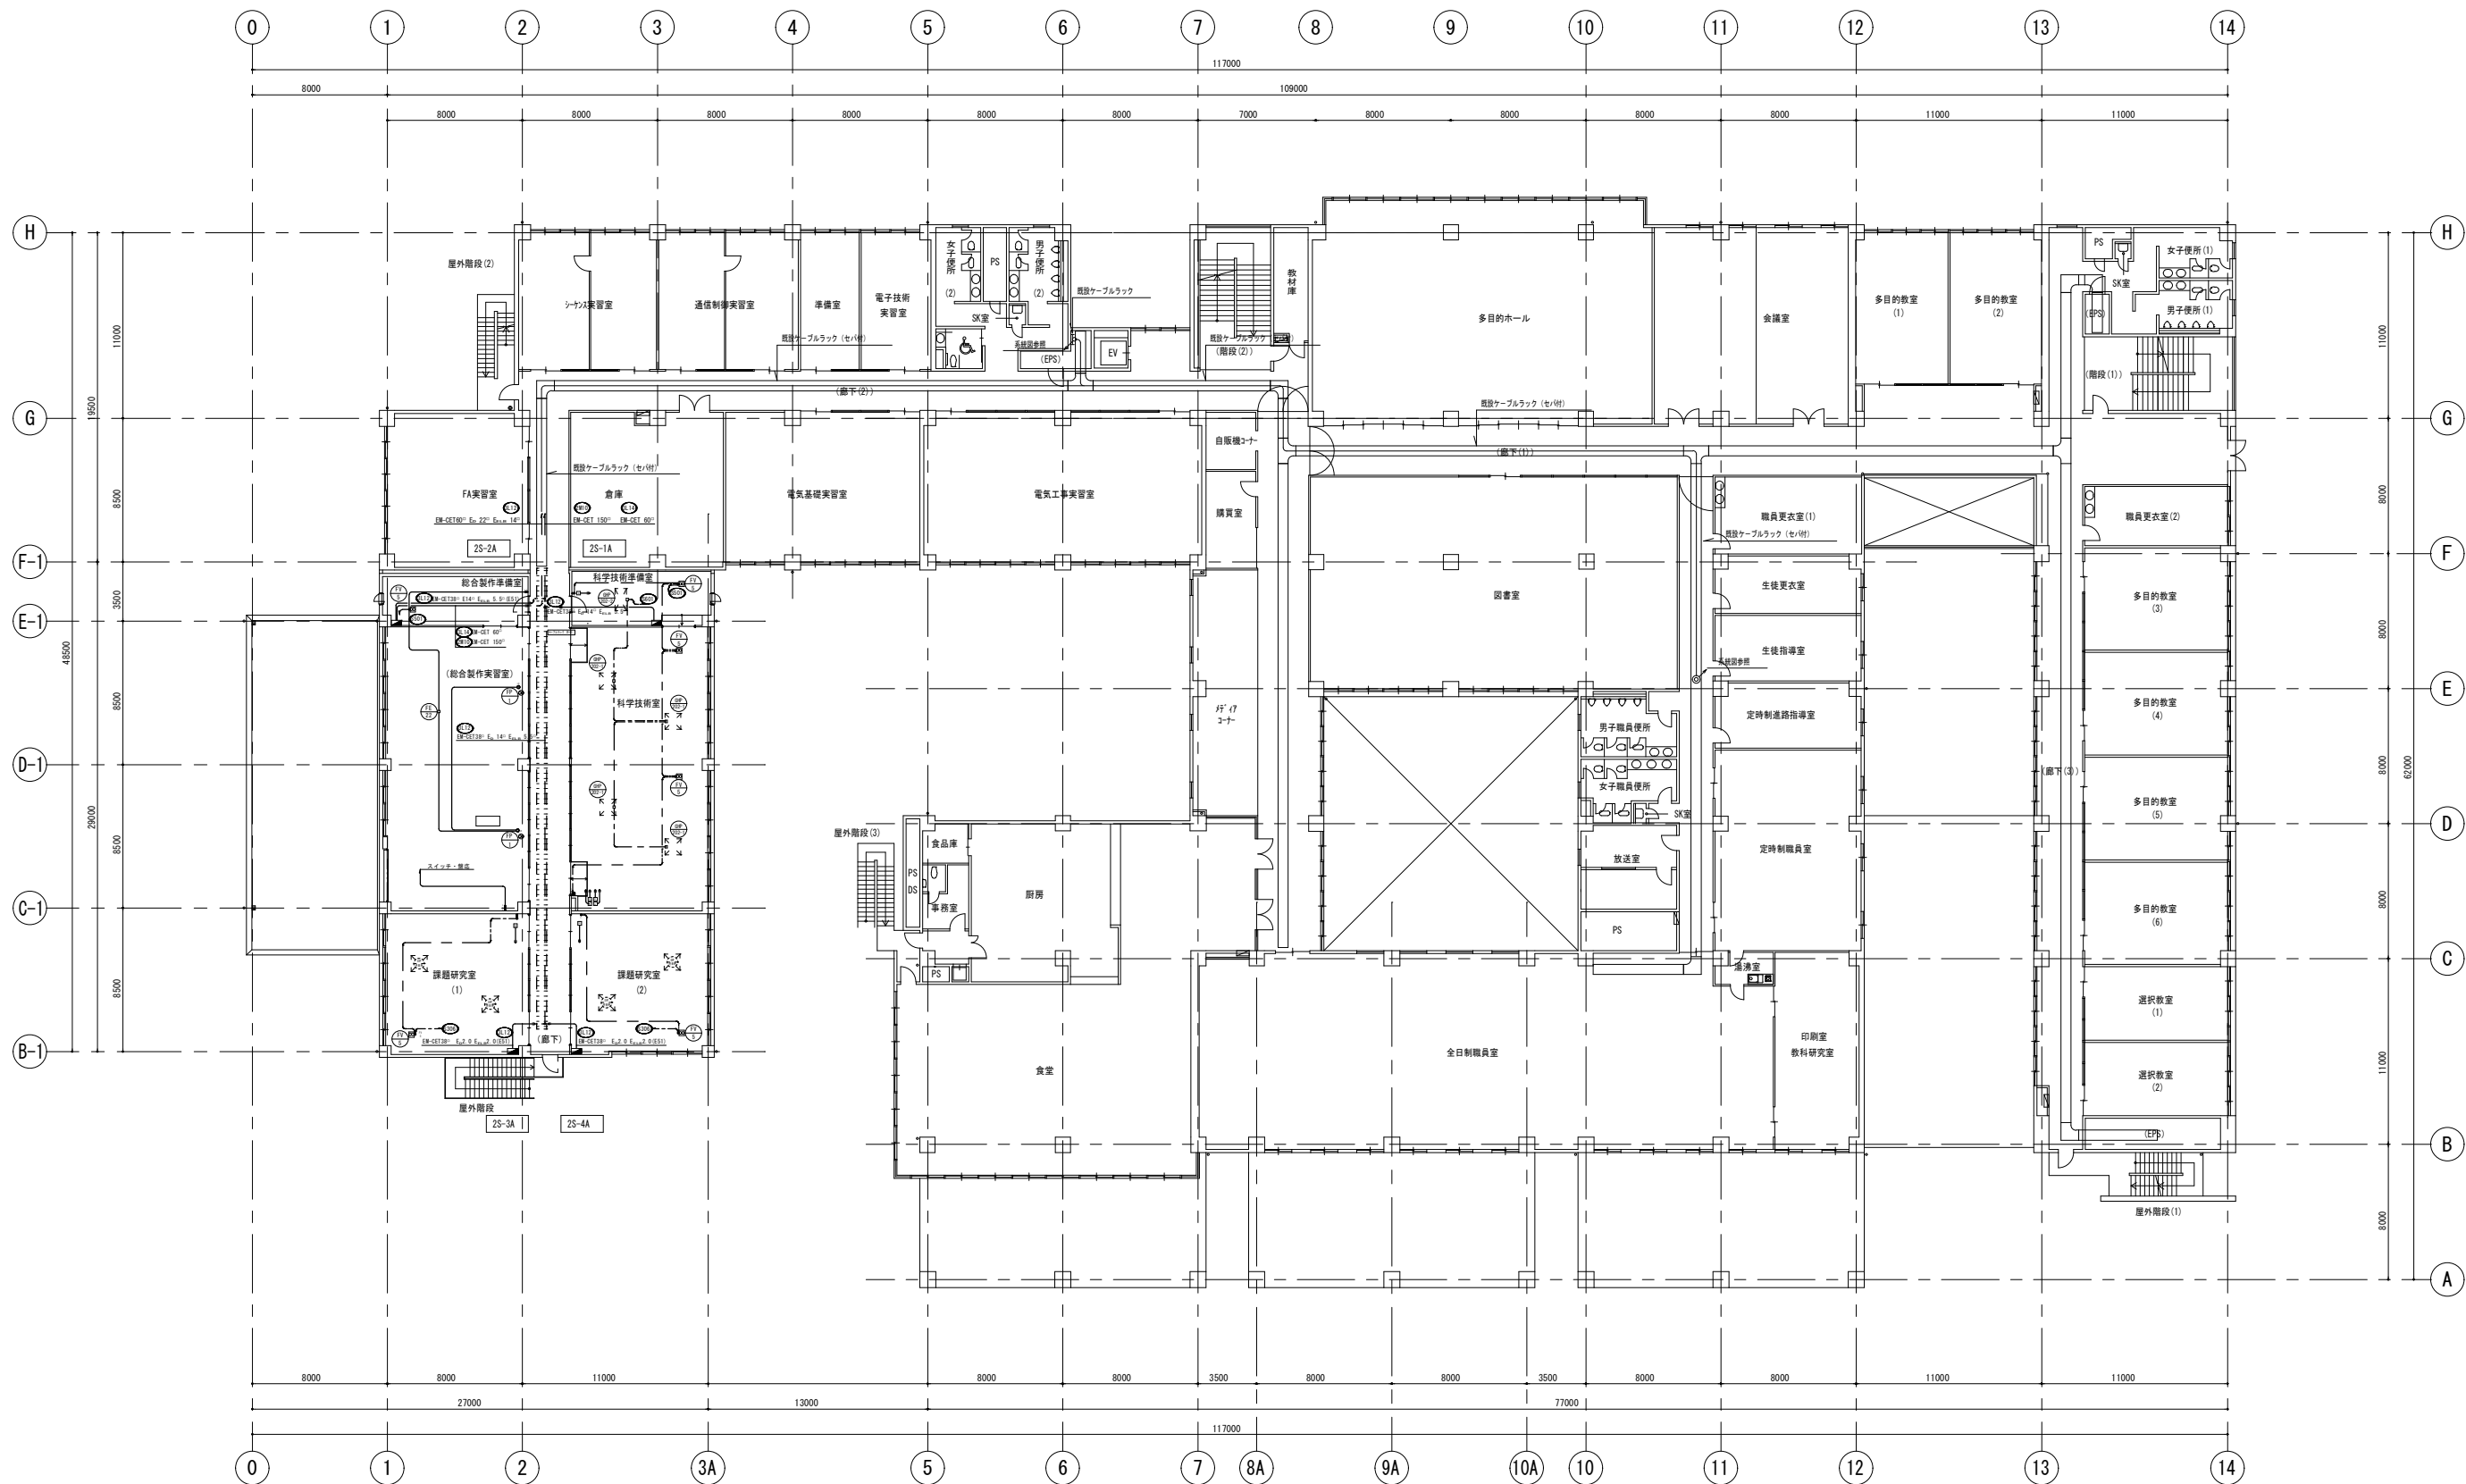

2 階 平 面 図

								竣工図			
	課長	主幹	課長補佐	技術補佐	主査兼係長	係員	担当	株式会社東畑建築事務所 TOHATA ARCHITECTS & ENGINEERS, INC.	設計番号 2006181	工事名称 H 2 1 営繕 徳島科学技術高等学校 徳・北矢三 新築工事電気	図面番号 E012
									一級建築士 No. 149681	図面名称 幹線・動力・コンセント 2階平面図	
									担 当 吉 井 和 男	縮 尺 1/200	