

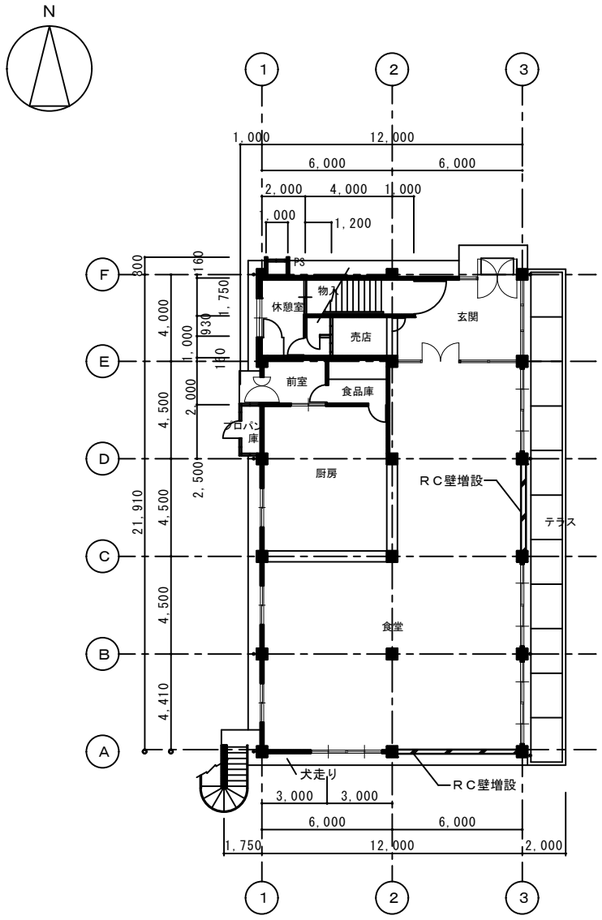



1 階 平 面 図　S=1:200

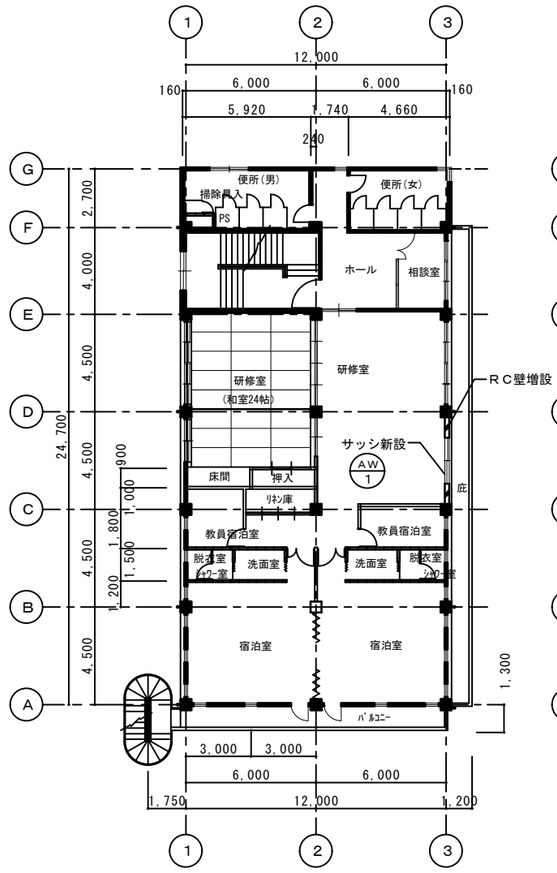


2 階 平 面 図　S=1:200

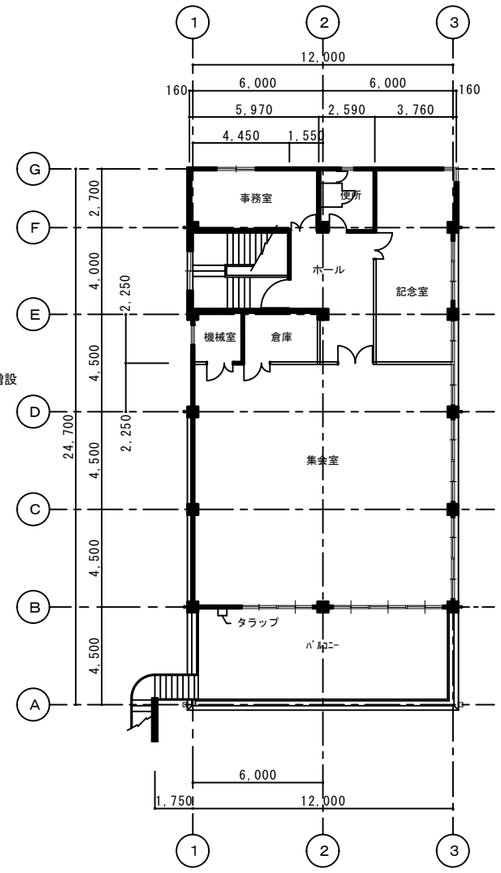

3 階 平 面 図　S=1:200

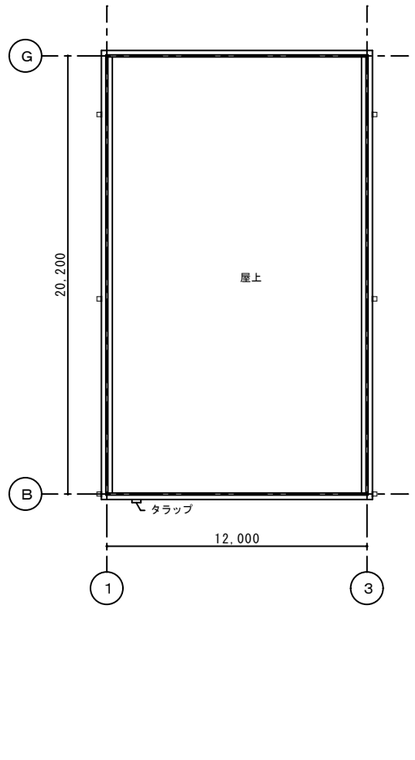

R 階 平 面 図　S=1:200

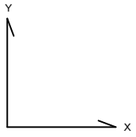


凡 例	
RC壁	
コンクリートブロック壁	
木造壁・軽量鉄骨壁	

	RC壁増設	1階2カ所　2階1カ所　計3カ所


工事名称	H21営繕　脇町高等学校美・脇　耐震改修工事建築（竣工図）	課長	課長補佐	技術補佐	係長	担当	

有限会社 卓建築事務所（タク）
県知事登録第81081号
徳島市徳島町城の内6番地22
TEL. 088-626-2186
一級建築士登録87427号
西吉 卓

図名	平面図(補強後)(宿泊研修棟)	図番
縮尺	1／200	S－02

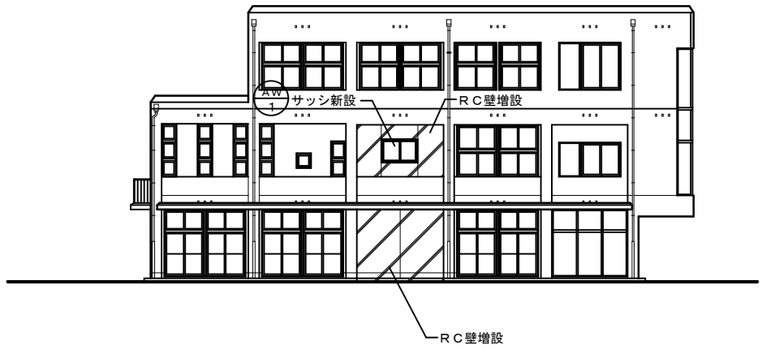

東 側 立 面 図　S=1:200

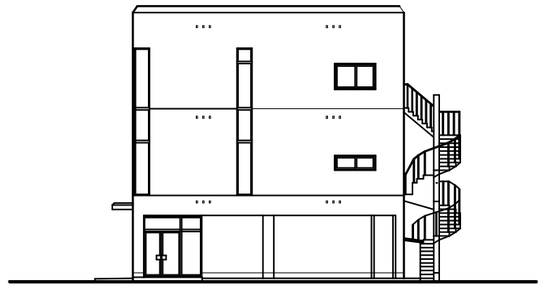


北 側 立 面 図　S=1:200

コﾝｸﾘｰﾄ打放し補修の上　ｱｸﾘﾙﾘｼﾝ吹付




西 側 立 面 図　S=1:200

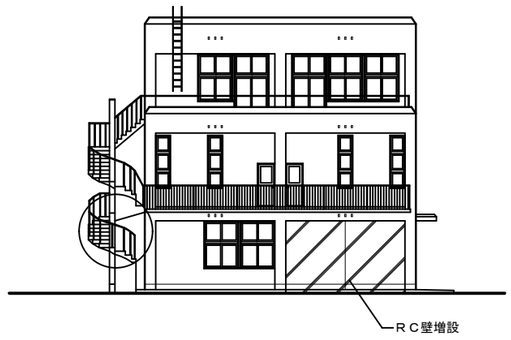


南 側 立 面 図　S=1:200

工事名称	Ｈ２１営繕　脇町高等学校美・脇　耐震改修工事建築（竣工図）	課長	課長補佐	技術補佐	係長	担当		有限会社 卓建築事務所（タク）県知事登録第81081号	徳島市徳島町城の内6番地22 TEL. 088-626-2186 一級建築士登録87427号 西吉 卓				図名	立面図(補強後)(宿泊研修棟)	図番 S－０４
													縮尺	１／２００	

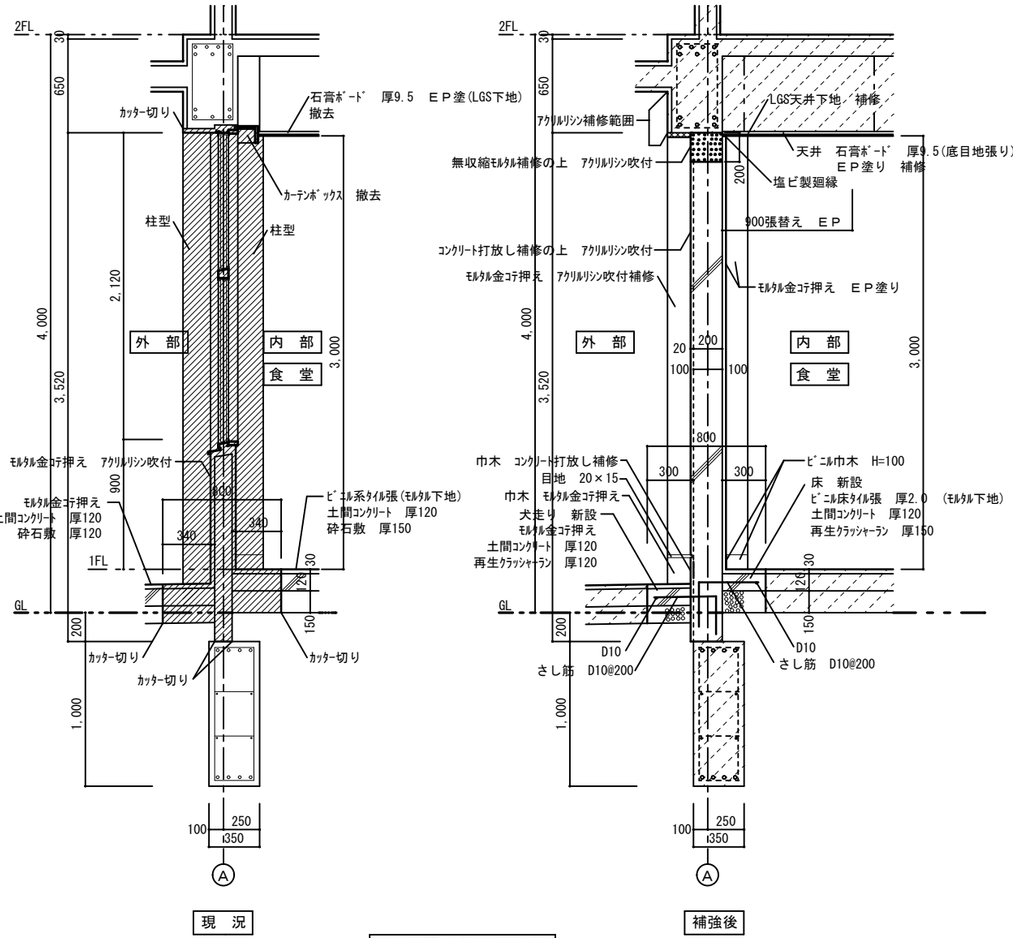

１階断面詳細図 S=1/30

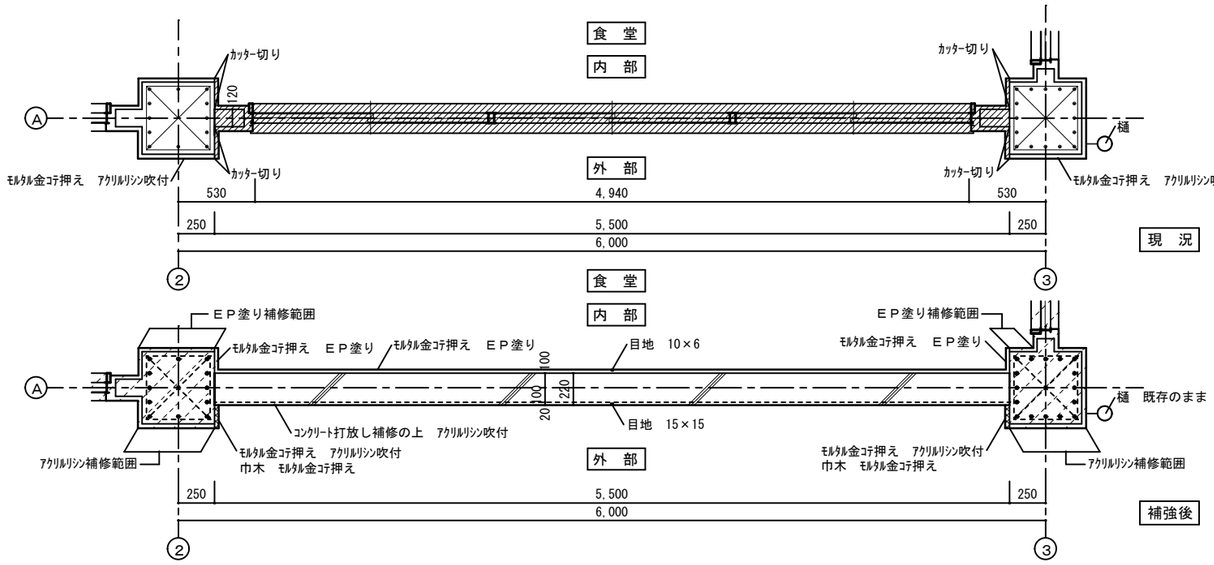

１階Ａ通り平面詳細図 S=1/30


新設 ＲＣ増設壁 配筋・アンカーは構造図参照


撤去

既存モルタルハツリ後
外部 モルタル金コテ押え アクリルリシン吹付
巾木 モルタル金コテ押え


既設部分

工事名称	Ｈ２１営繕 脇町高等学校美・脇 耐震改修工事建築（竣工図）	課 長	課長補佐	技術補佐	係 長	担 当		有限会社 卓建築事務所 県知事登録第81081号	徳島市徳島町城の内6番地22 TEL. 088-626-2186 一級建築士登録87427号 西 吉 卓			図名	断面・平面詳細図(補強図)１－１（宿泊研修棟）
												縮尺	１／３０
												図番	Ｓ－０５

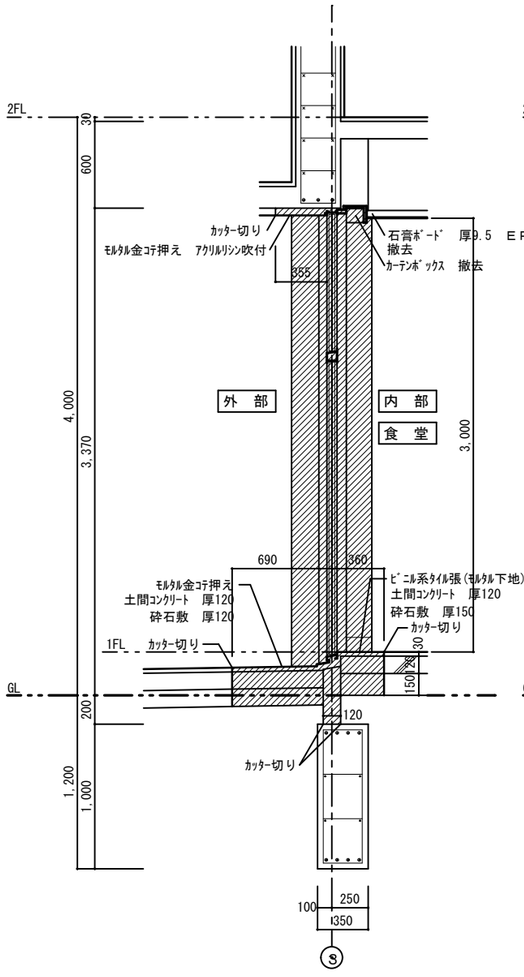

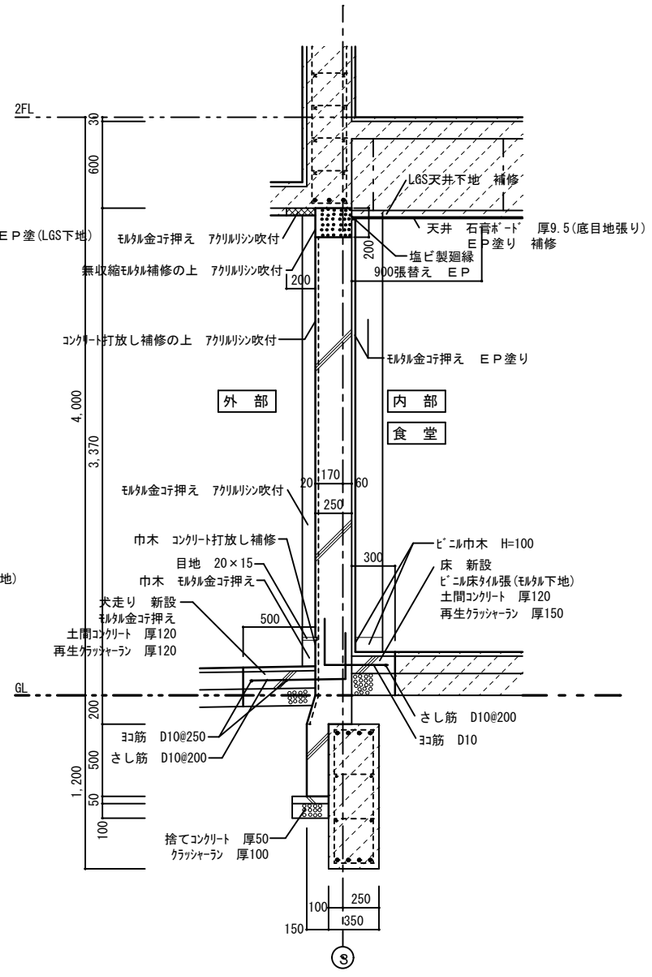

1階3通り断面詳細図 S=1/30

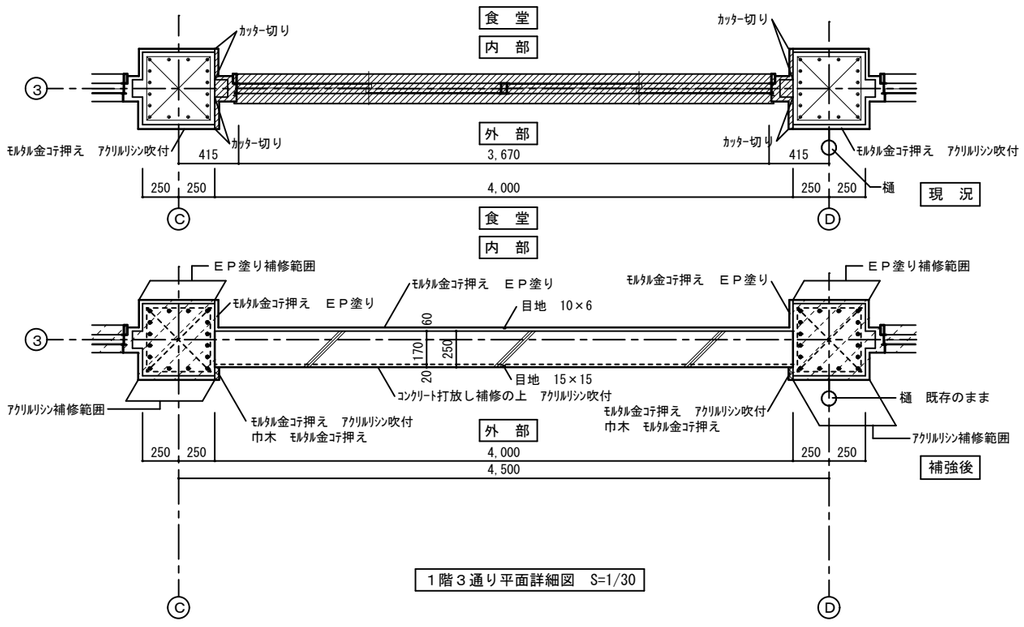

1階3通り平面詳細図 S=1/30


新設 ＲＣ増設壁 配筋・アンカーは構造図参照

撤去


既存モルタルハツリ後
外部 モルタル金コテ押えアクリルリシン吹付
巾木 モルタル金コテ押え

既設部分

工事名称	Ｈ２１営繕 脇町高等学校美・脇 耐震改修工事建築（竣工図）	課長	課長補佐	技術補佐	係長	担当		有限会社 卓建築事務所（タク） 県知事登録第81081号	徳島市徳島町城の内6番地22 TEL. 088-626-2186 一級建築士登録87427号 西吉 卓	図名	断面・平面詳細図(補強図)２－１（宿泊研修棟）	図番	S－07
										縮尺	１／３０		

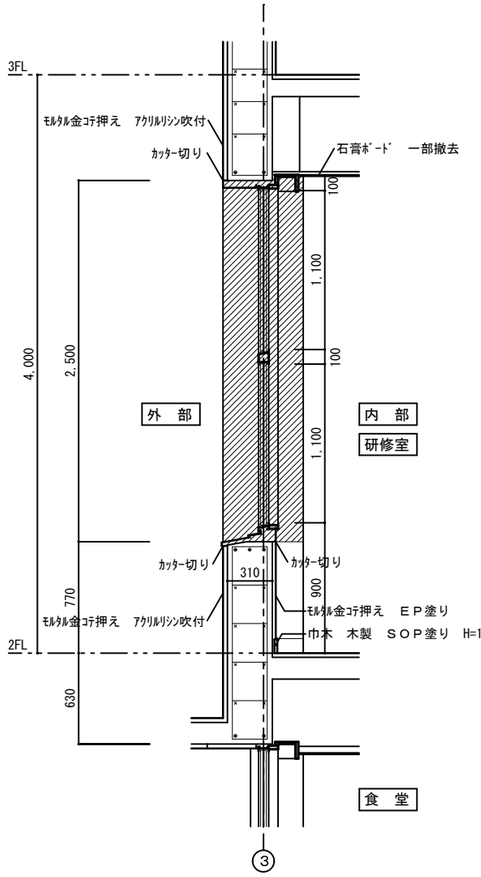


現　況

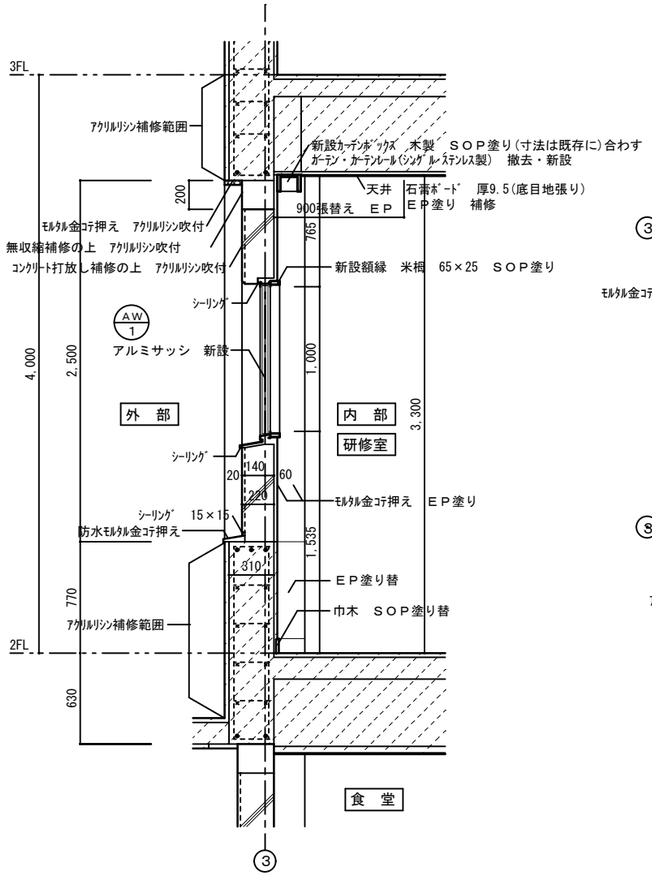

補強後

２階３通り断面詳細図　S=1/30

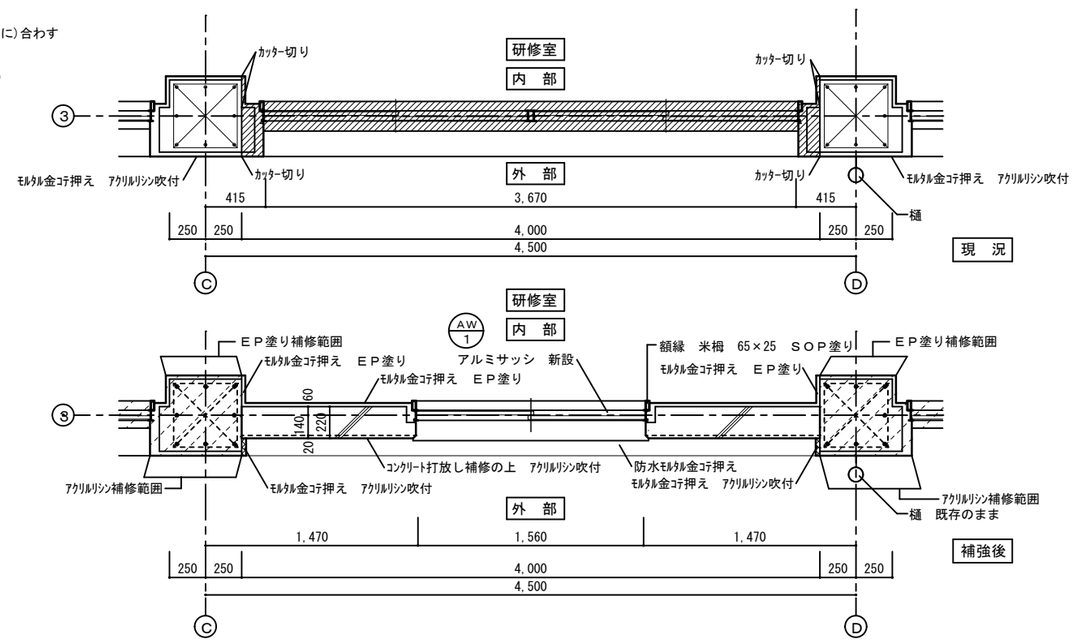

２階３通り平面詳細図　S=1/30

新設　ＲＣ増設壁　配筋・アンカーは構造図参照

撤去

既存モルタルハツリ後
外部　モルタル金コテ押えアクリルリシン吹付

既設部分

工事名称	Ｈ２１営繕　脇町高等学校美・脇　耐震改修工事建築（竣工図）	課　長	課長補佐	技術補佐	係　長	担　当		有限会社 卓建築事務所（タク） 県知事登録第81081号	徳島市徳島町城の内6番地22 TEL. 088-626-2186 一級建築士登録87427号 西　吉　　卓			図名	断面・平面詳細図（補強図）３－１（宿泊研修棟）
												縮尺	１／３０
												図番	Ｓ－０９