

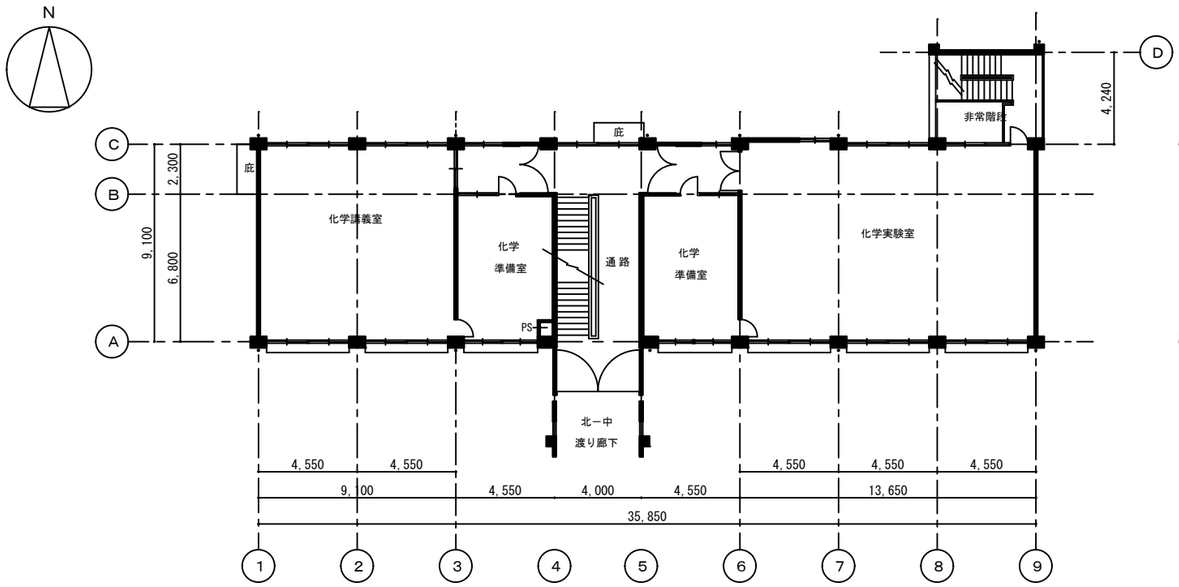



２階平面図　S=1:200

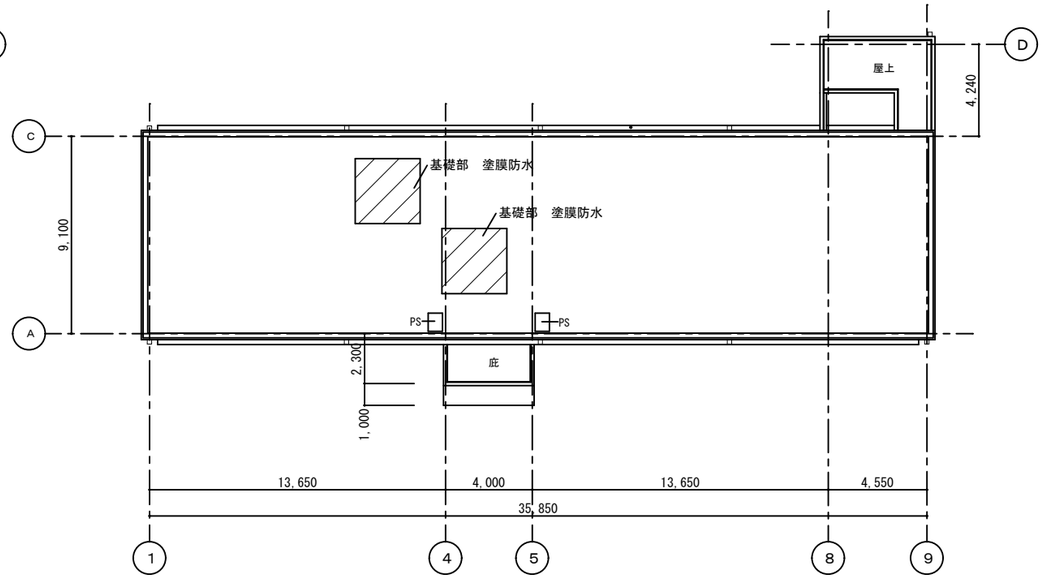

Ｒ階平面図　S=1:200

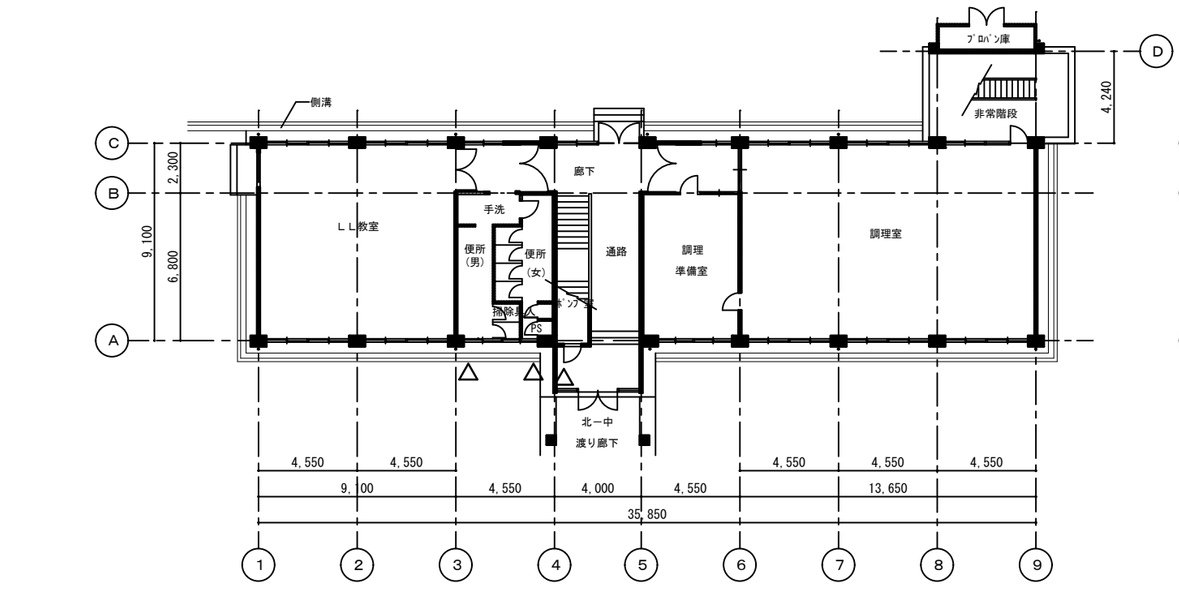

１階平面図　S=1:200

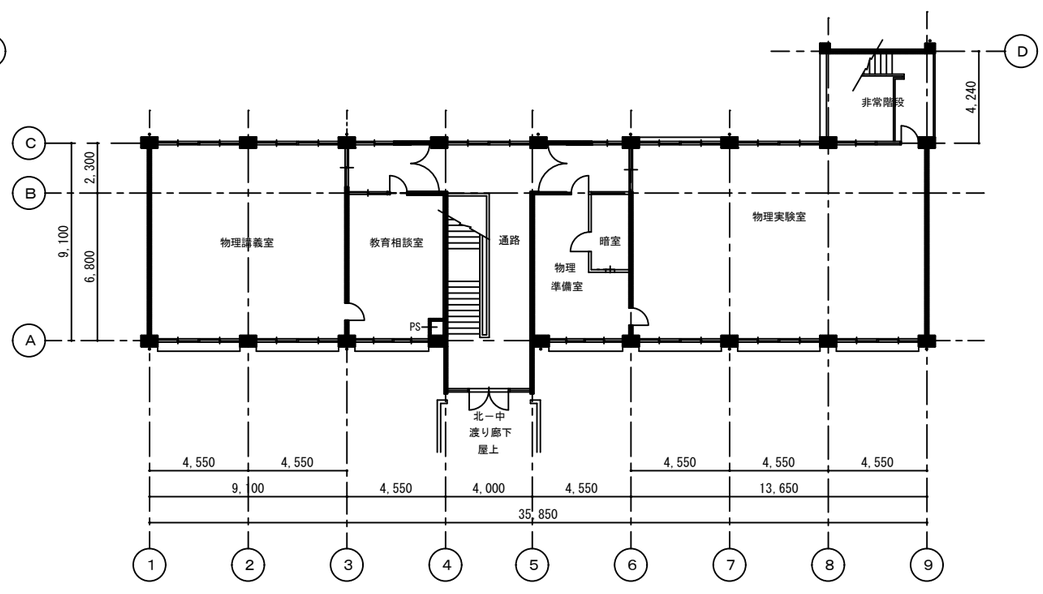

３階平面図　S=1:200

Y
X


凡　例	
ＲＣ壁	
コンクリートブロック壁	
木造壁・軽量鉄骨壁	

△	耐震スリット	１階３カ所　　計３カ所


工事名称	Ｈ２１営繕　脇町高等学校美・脇　耐震改修工事建築（竣工図）	課　長	課長補佐	技術補佐	係　長	担　当

有限会社　卓建築事務所（タク）
県知事登録第81081号
徳島市徳島町城の内6番地22
TEL. 088-626-2186
一級建築士登録87427号
西　吉　　卓


図名	平面図(補強後)　（北　棟）	図番
縮尺	１／２００	Ｋ－０２

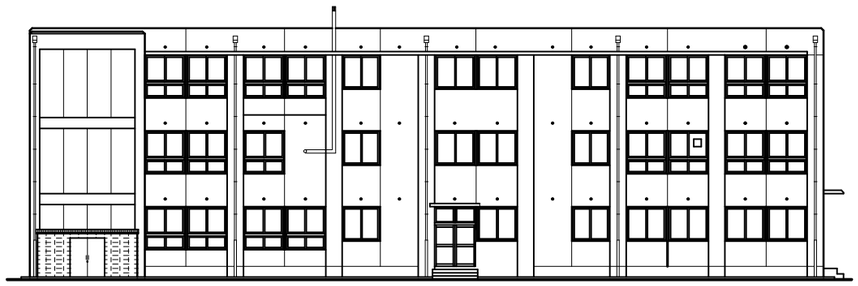


北 側 立 面 図　S=1:200

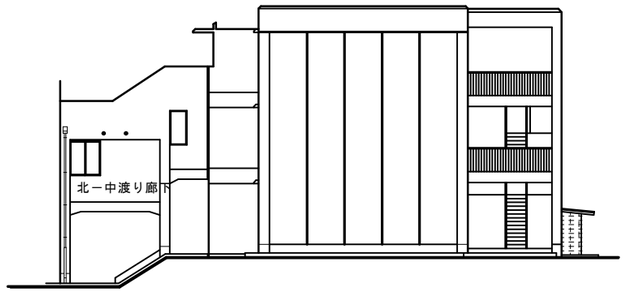

東 側 立 面 図　S=1:200

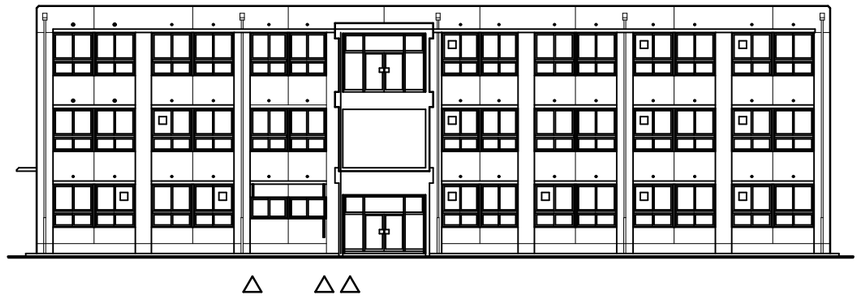

南 側 立 面 図　S=1:200

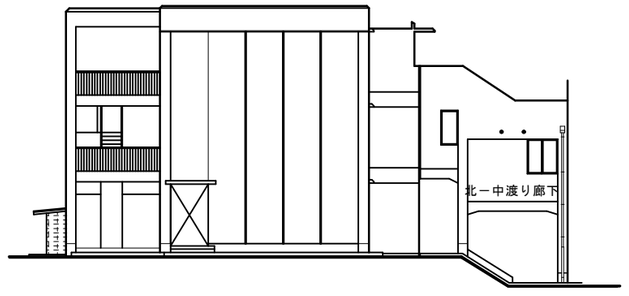

西 側 立 面 図　S=1:200

	耐震スリット

工事名称	Ｈ２１営繕　脇町高等学校美・脇　耐震改修工事建築（竣工図）	課長	課長補佐	技術補佐	係長	担当	

有限会社 卓建築事務所（タク）
県知事登録第81081号
徳島市徳島町城の内6番地22
TEL. 088-626-2186
一級建築士登録87427号
西吉 卓

図名	立面図(補強図)　（北　棟）	図番
縮尺	１／２００	Ｋ－０４